

TECHNISCH BUREAU VERBRUGGHEN


VZW



Controleorganisme erkend door het ministerie

ZETEL ANTWERPEN
Van der Sweepstraat 3 bus 44
2000 Antwerpen
Tel. 03 216 28 90
Fax 03 238 86 65

ZETEL BRUSSEL
Clovislaan 15
1000 Brussel
Tel. 02 230 97 69
Fax 02 230 26 76



O. ref.: _____

U. ref.: _____

VERSLAG NR.: 70/120824/11

PROCES-VERBAAL OVER HET ONDERZOEK VAN EEN ELEKTRISCHE LAAGSPANNINGSINSTALLATIE

ADRES INSTALLATIE: Podemaechers

Tweymindestraat 31

EIGENAAR: 1130 Haren

Adres: _____

OPDRACHTGEVER: db Electro b.v.b.a.

Adres: Aarschotsesteenweg 39

INSTALLATEUR: 3110 Ketselaar

Adres: _____

BTW of IK: _____

EAN: _____
Ref.: _____ Teller nr. _____
Index: _____

Datum van het onderzoek: 24/08/12 Aard van het onderzoek: gelijkvormigheidsonderzoek - controlebezoek volgens:

(AREI art. 270) (ABEI art. 271) (AREI art. 276) (AREI art. 276bis) (ARAB art. 262) (K.B.2.6.2008) (T.R. art. 231) (Voorschr. DNB)

Aard installatie: Nieuwe - ~~Uitbreiding~~ - ~~Wijziging~~ - ~~Voorlopig~~ - ~~Verzwarend~~ - ~~verkoop~~ - ~~wooneenheid~~: Type der lokalen: Woning rechts

Begin werken: Fundering vóór na 1.10.81 - Elektrische installatie vóór na 1.10.81 - 1.1.83 AREI art.86

Aansluiting: Spanning 2x230 V Bescherming van de aansluiting 40 A Aut Max

Voedingskabel hoofdbord: 4 X 10 mm² Alg. schakelaar: type AD

Type van de aardelektrode: lus - baren - pennen - horizontale geleider Schema: TT

Aantal borden: 1; Aantal eindstroombanen: 11; RA: 217 Ohm; RI tot 100 MOhm

Uitwendige invloedsfactoren: _____

BESCHRIJVING: _____

*Stroomlijnen: zie eindrapportage's.

UITGEVOERDE CONTROLES: zie verso _____

VASTGESTELDE INBREUKEN EN/OF NOTA'S: geen

PROCES-VERBAAL VAN HET GELIJKVORMIGHEIDSONDERZOEK
gezien op
de aangestelde van de stroomverdelers
naam:
handtekening:

PLICHTEN VAN DE EIGENAARS, BEHEERDERS OF HUURDERS: Zie keerzijde.

BESLUIT


1. De installatie is conform. De ingangsklemmen van de algemene ADS werden verzegeld en de één draads- en situatieschema's werden voor gezien getekend. De installatie dient opnieuw gecontroleerd uiterlijk op 24/08/2037 (art. 271 AREI) alsook vóór de ingebruikname van elke belangrijke wijziging of beduidende uitbreiding, uitgevoerd voor deze datum.

2. De installatie is niet conform.

3. De installatie mag in dienst blijven indien zonder vertraging wordt voldaan aan de vastgestelde inbreuken en de gepaste maatregelen getroffen worden opdat de installatie geen gevaar vormt voor personen of goederen. De installatie is niet conform. De installatie dient opnieuw gecontroleerd te worden door (hetzelfde) organisme uiterlijk op _____


DE AGENT-ONDERZOEKER:
nr. + naam + handtekening

JB JEBERS De directeur,

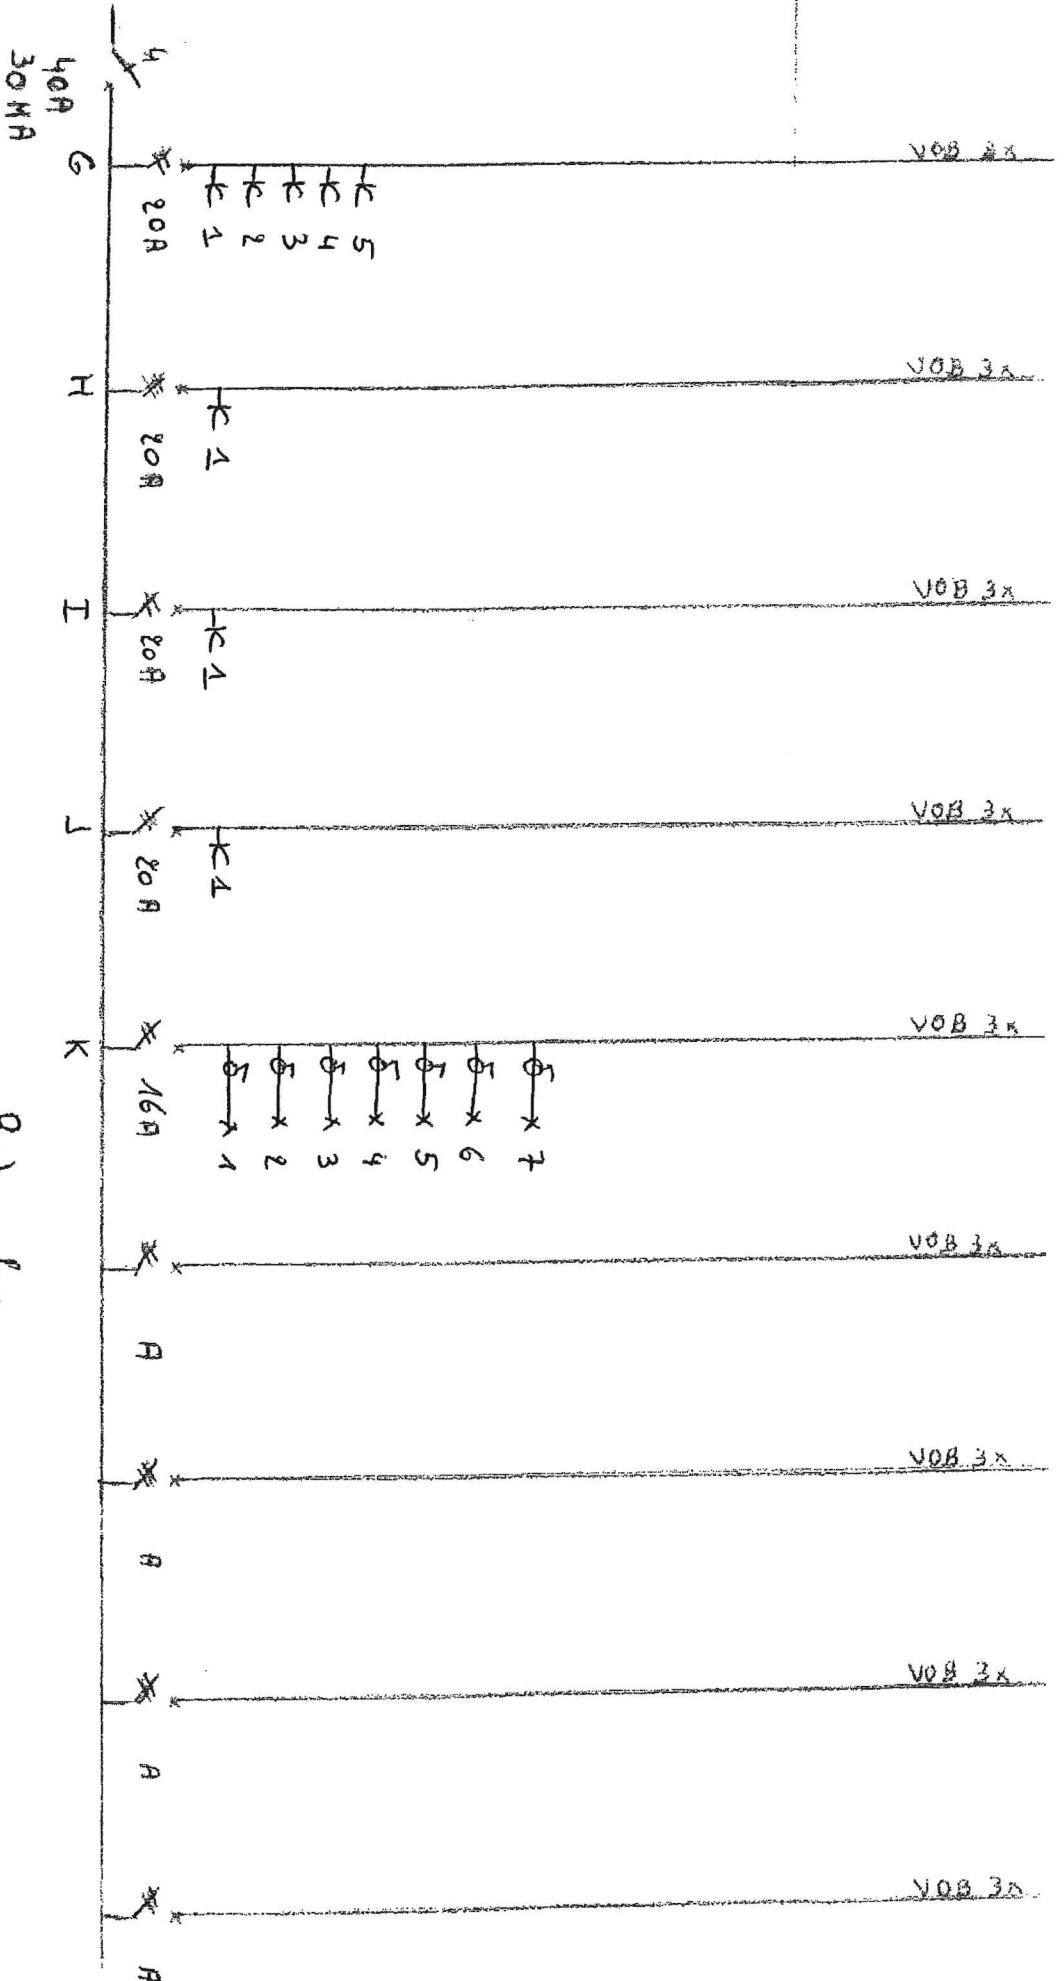


Rademakrus
 Twygnack Rechts
 M30 - Huisin

DB ELECTRO BVBA
 Aarshoosweg 28
 1110 ROTSELAAR
 020/508 7536
 Fax 020 695 7 09

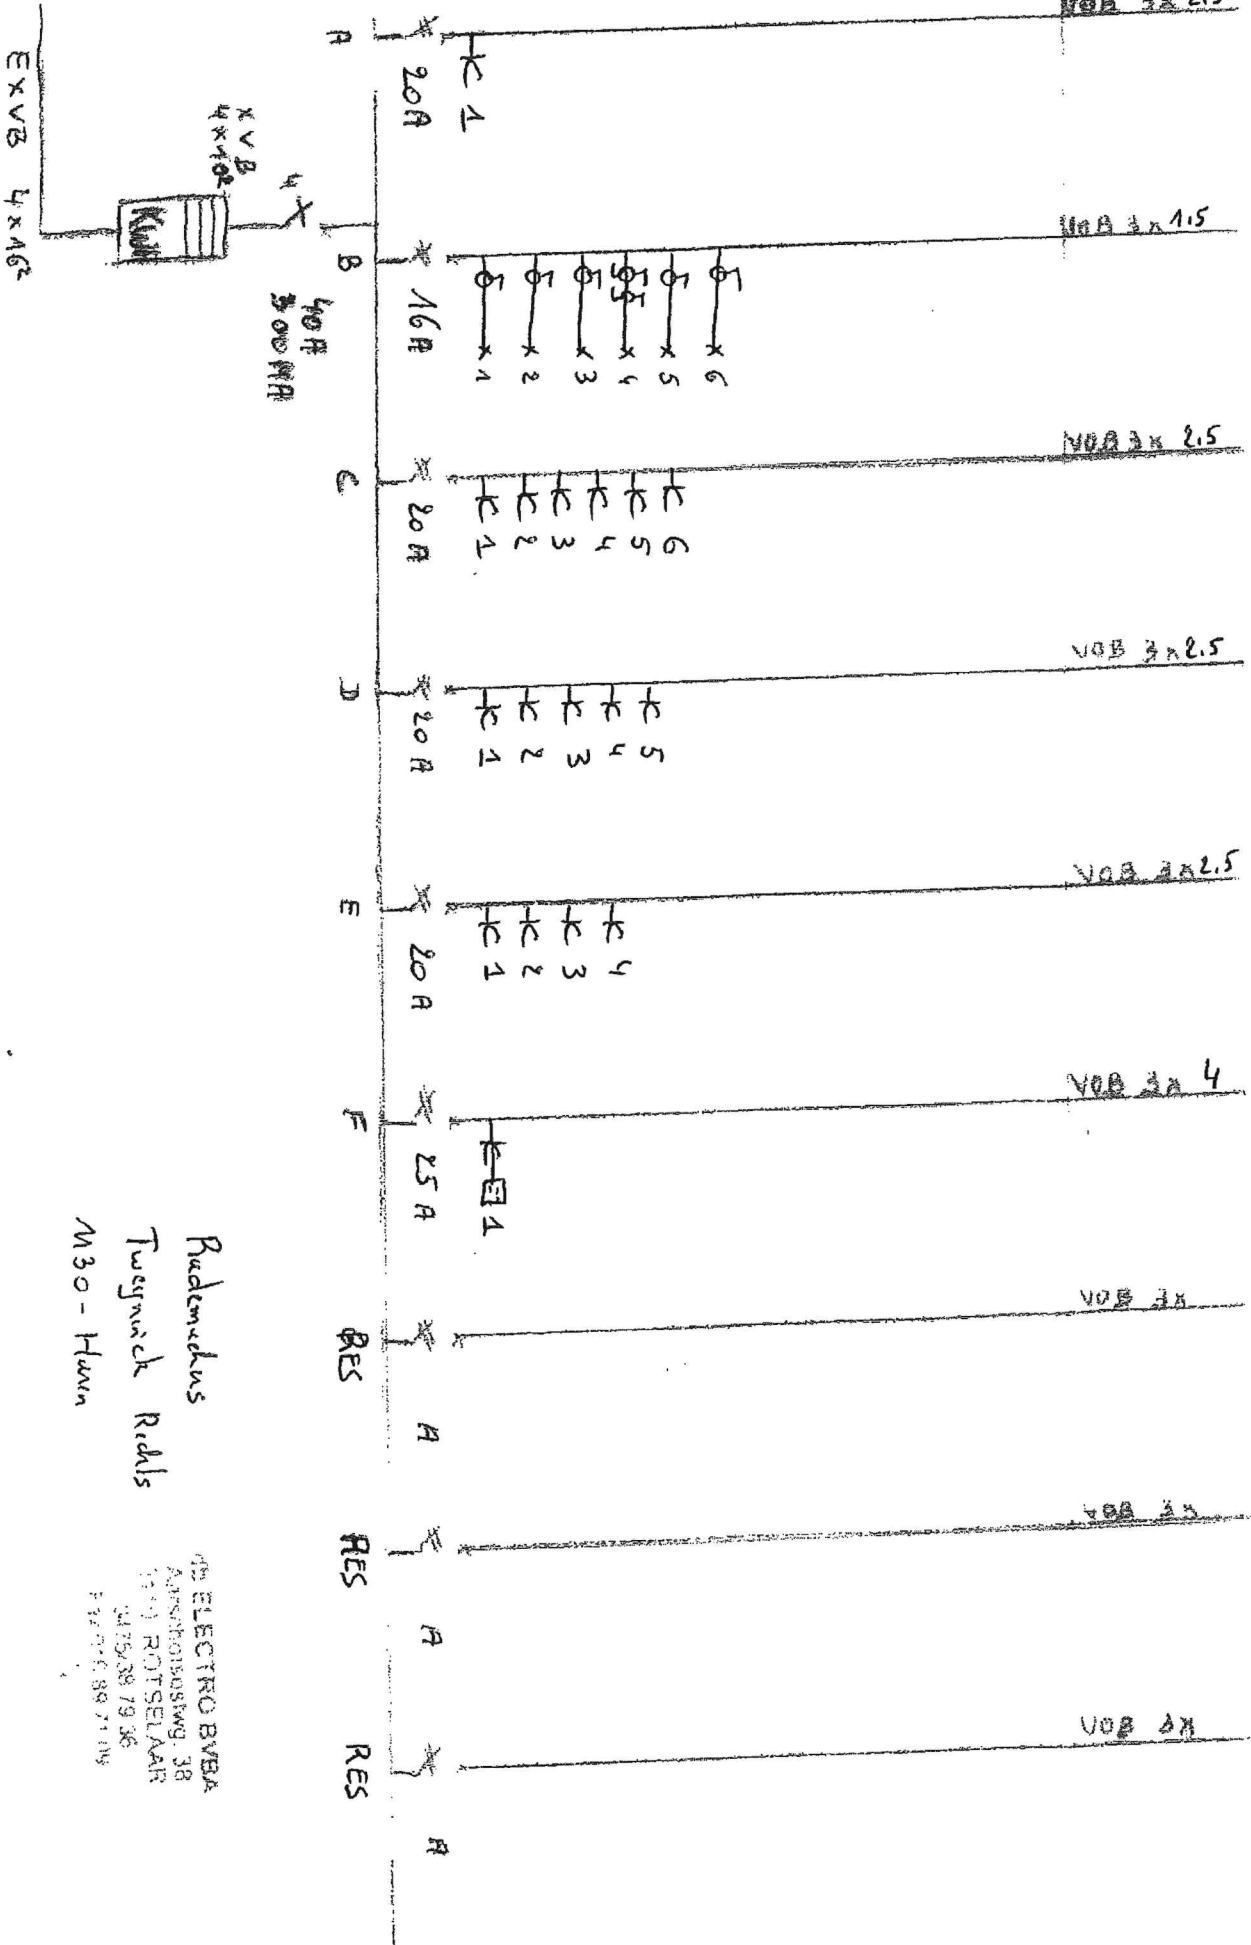


Rademekus
Tweynick Redis
M30 - Haven

DE ELECTRO BVBA
Aartschotdreeuwg. 38
1111 J ROTSELAAR
04756387936
020715897109

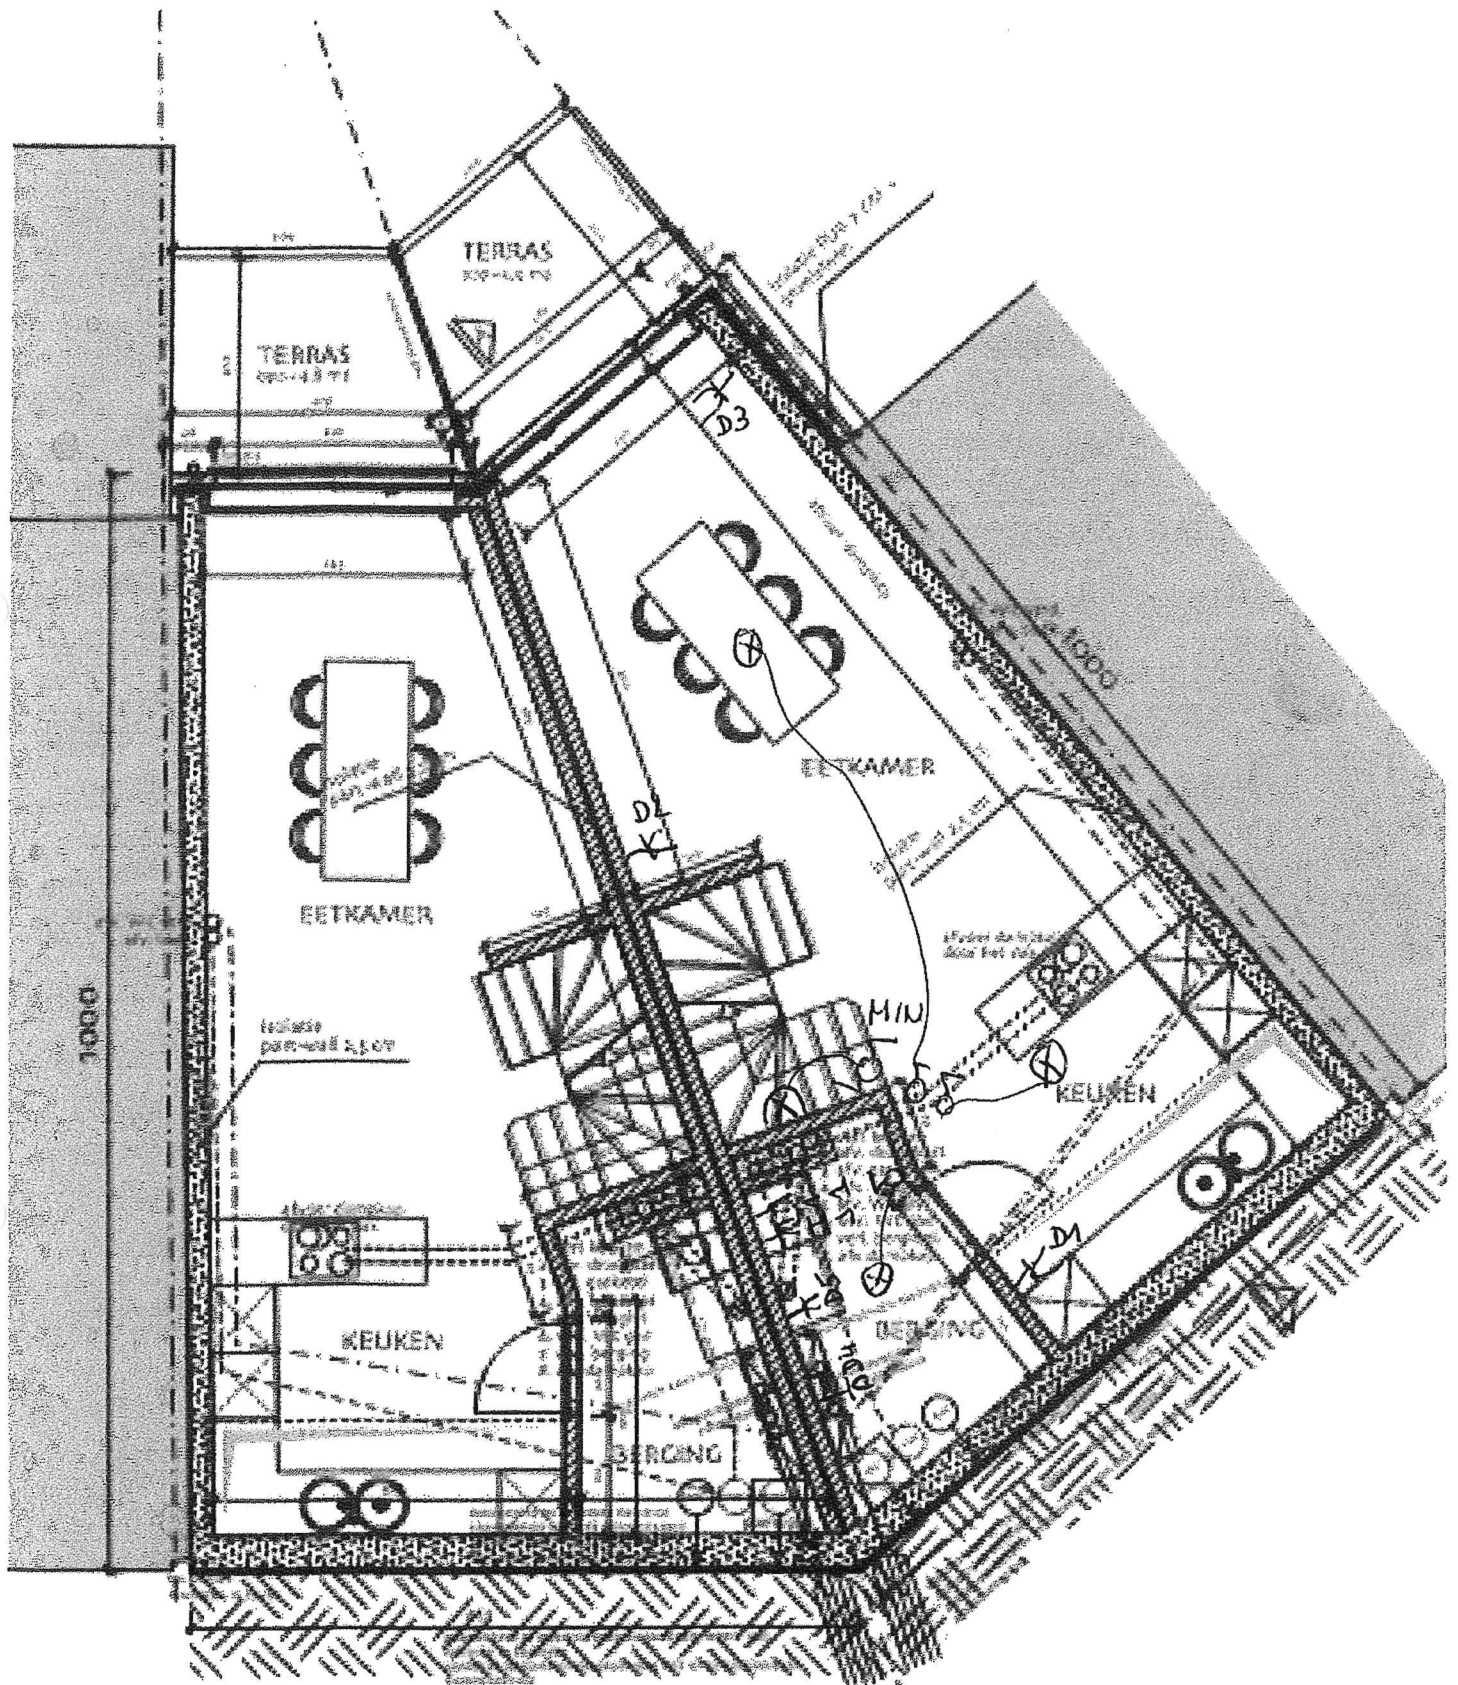


VERDIEPING -1
SCHAAL: 1/50

Rademehus
Tweynick Rechts
Huren

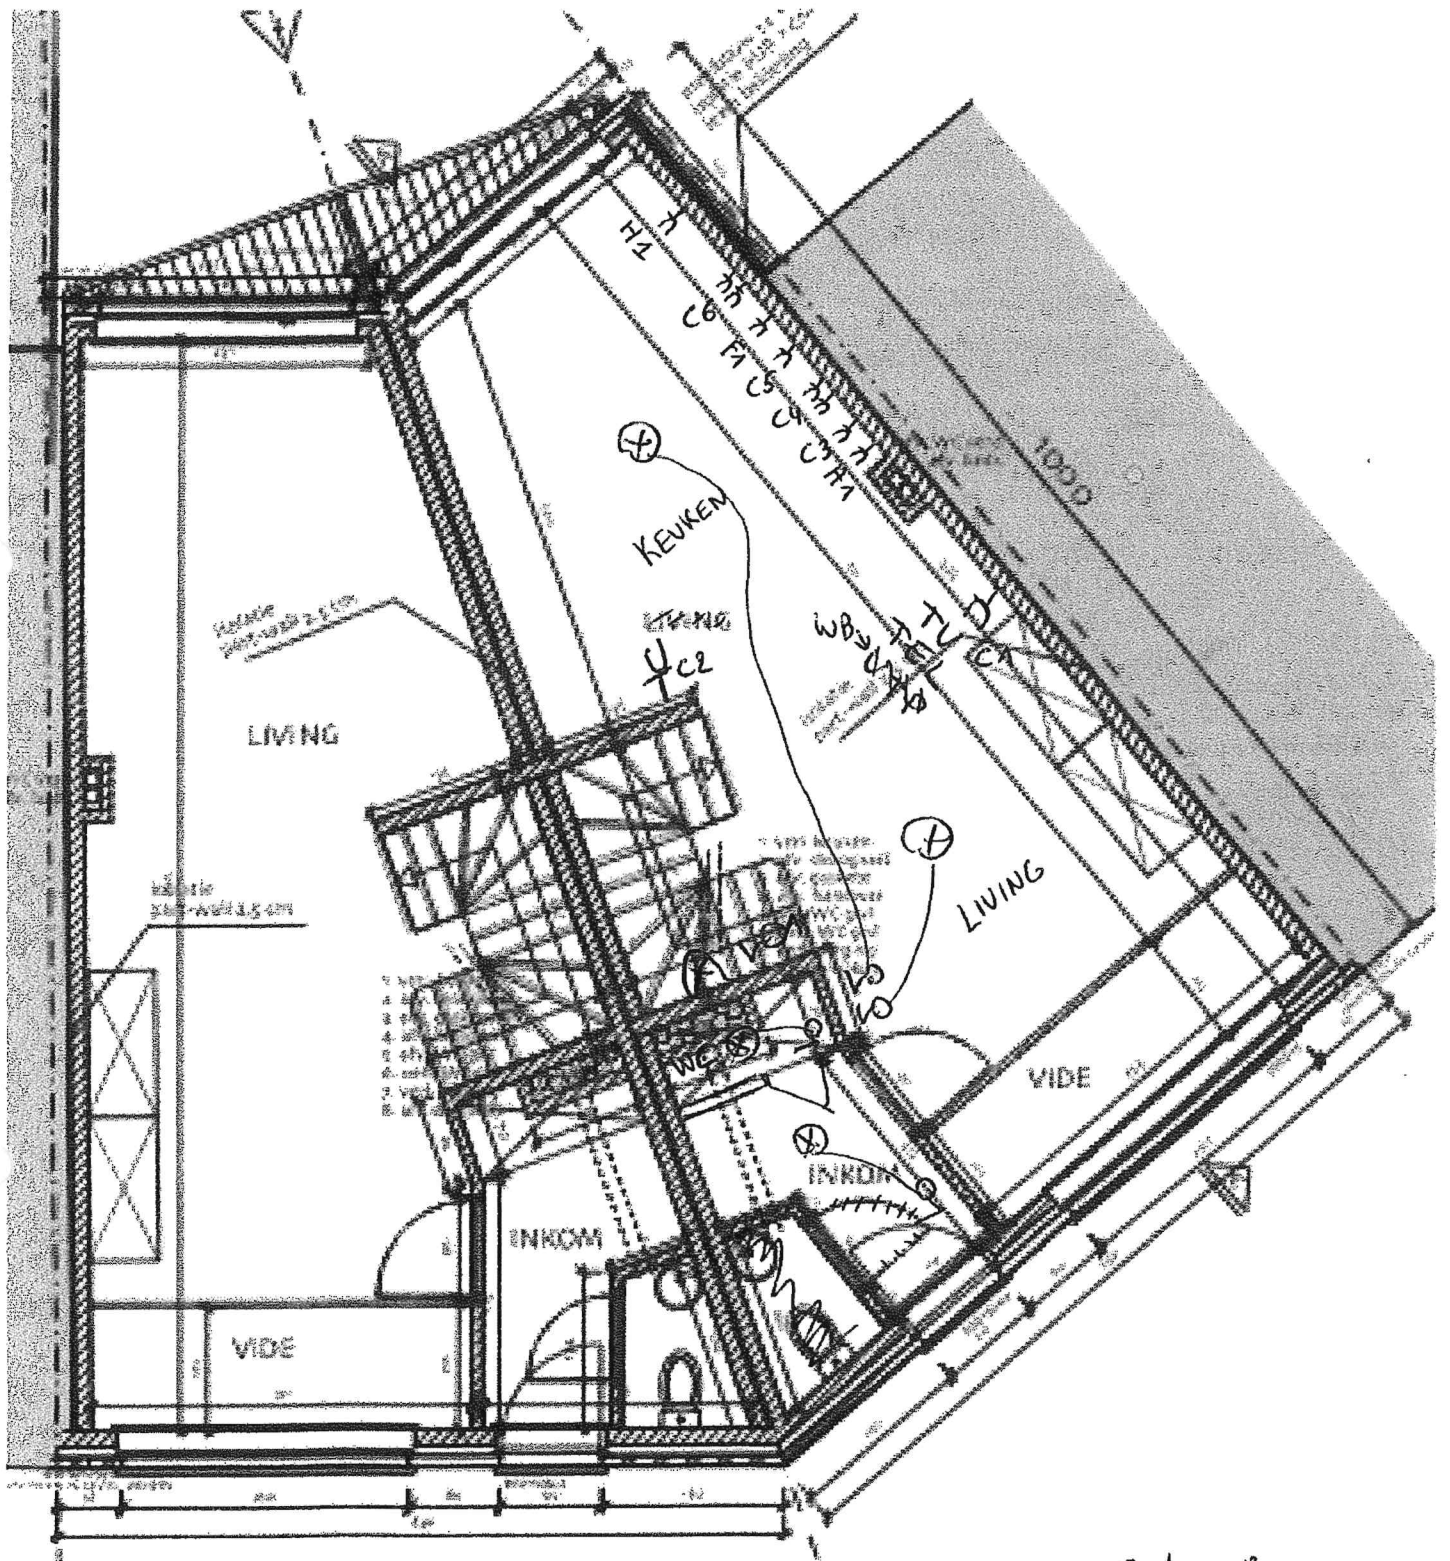


GELIJKVLOERS
 SCHAAL: 1/50

Rademachus
 Twynick Rechts
 Huren

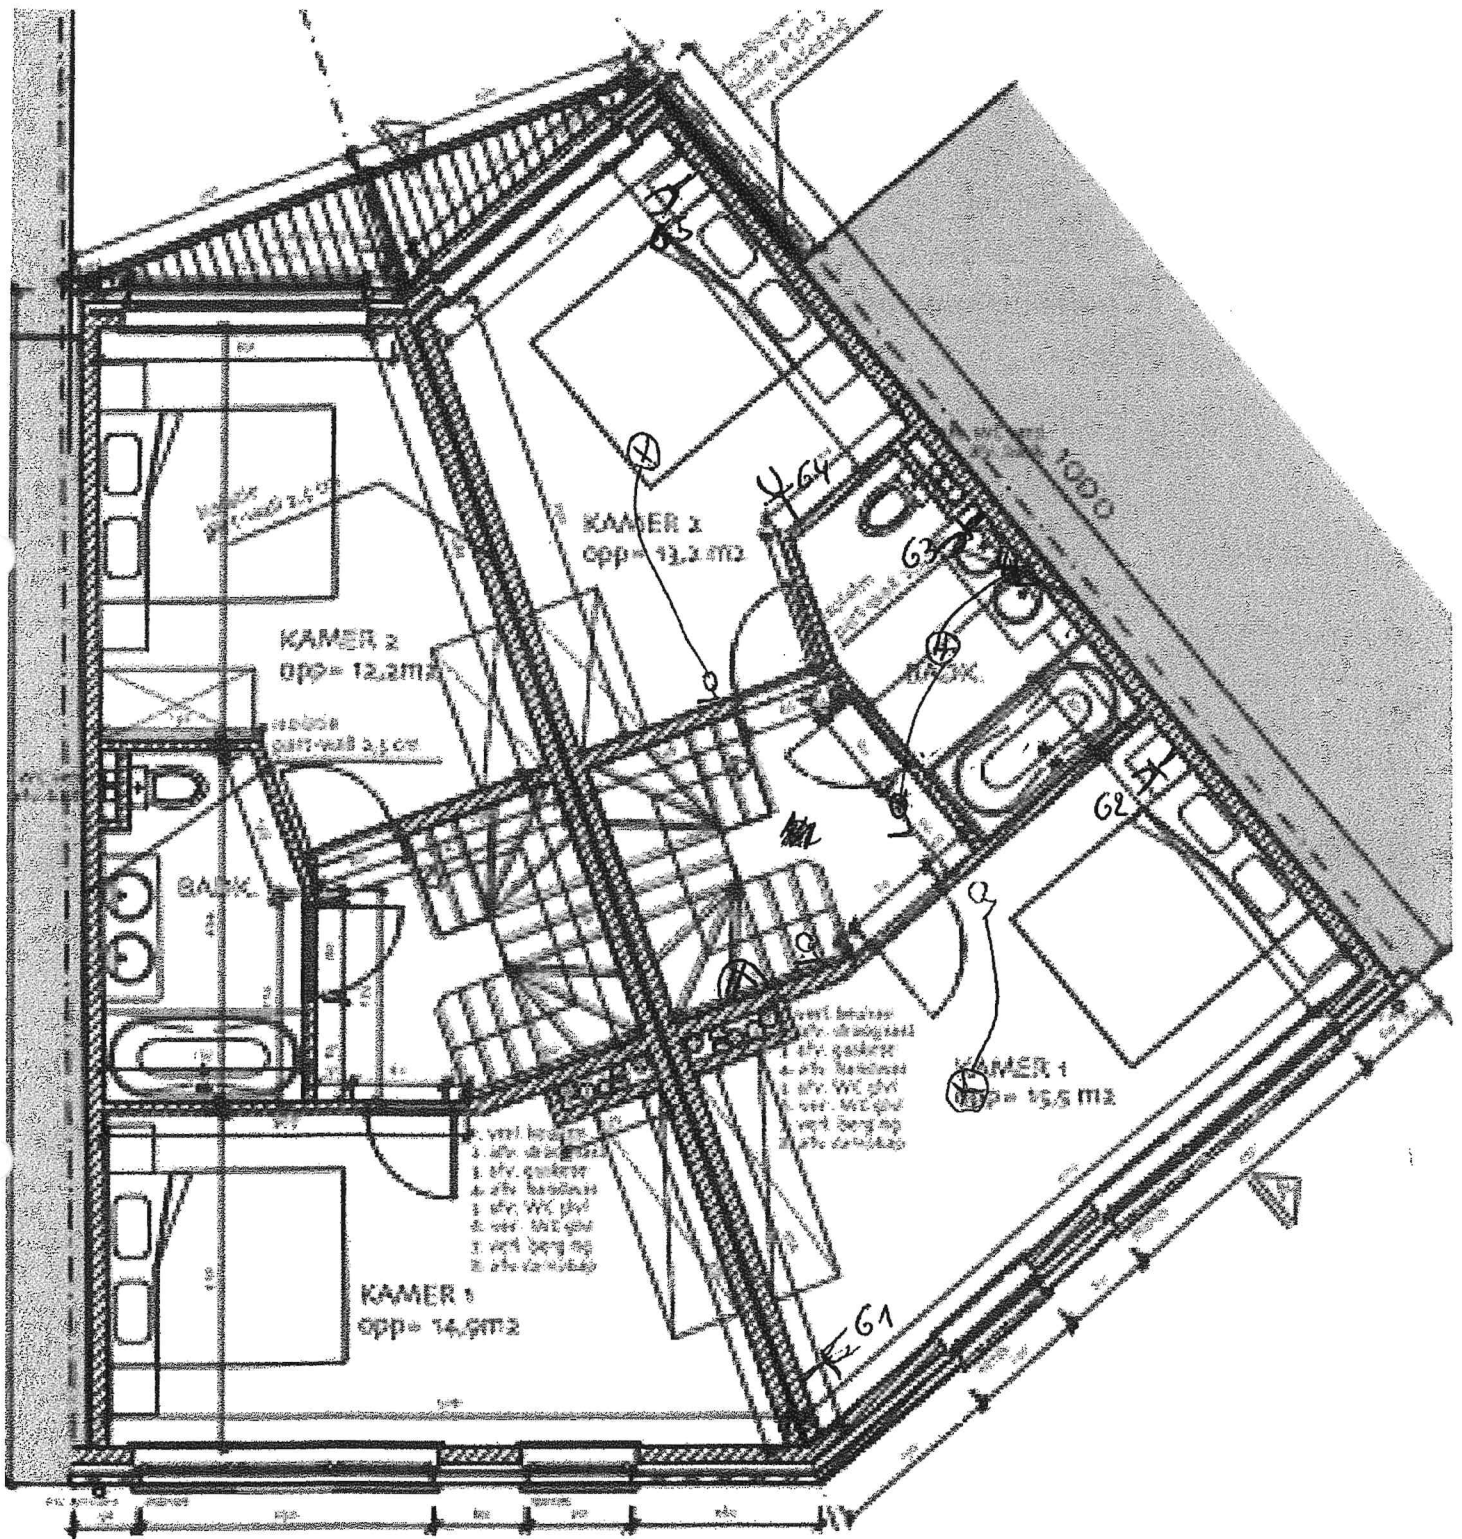

VERDIEPING +1
SCHAAL: 1/50

Rademachus
Tweynicke Rechts
Huis

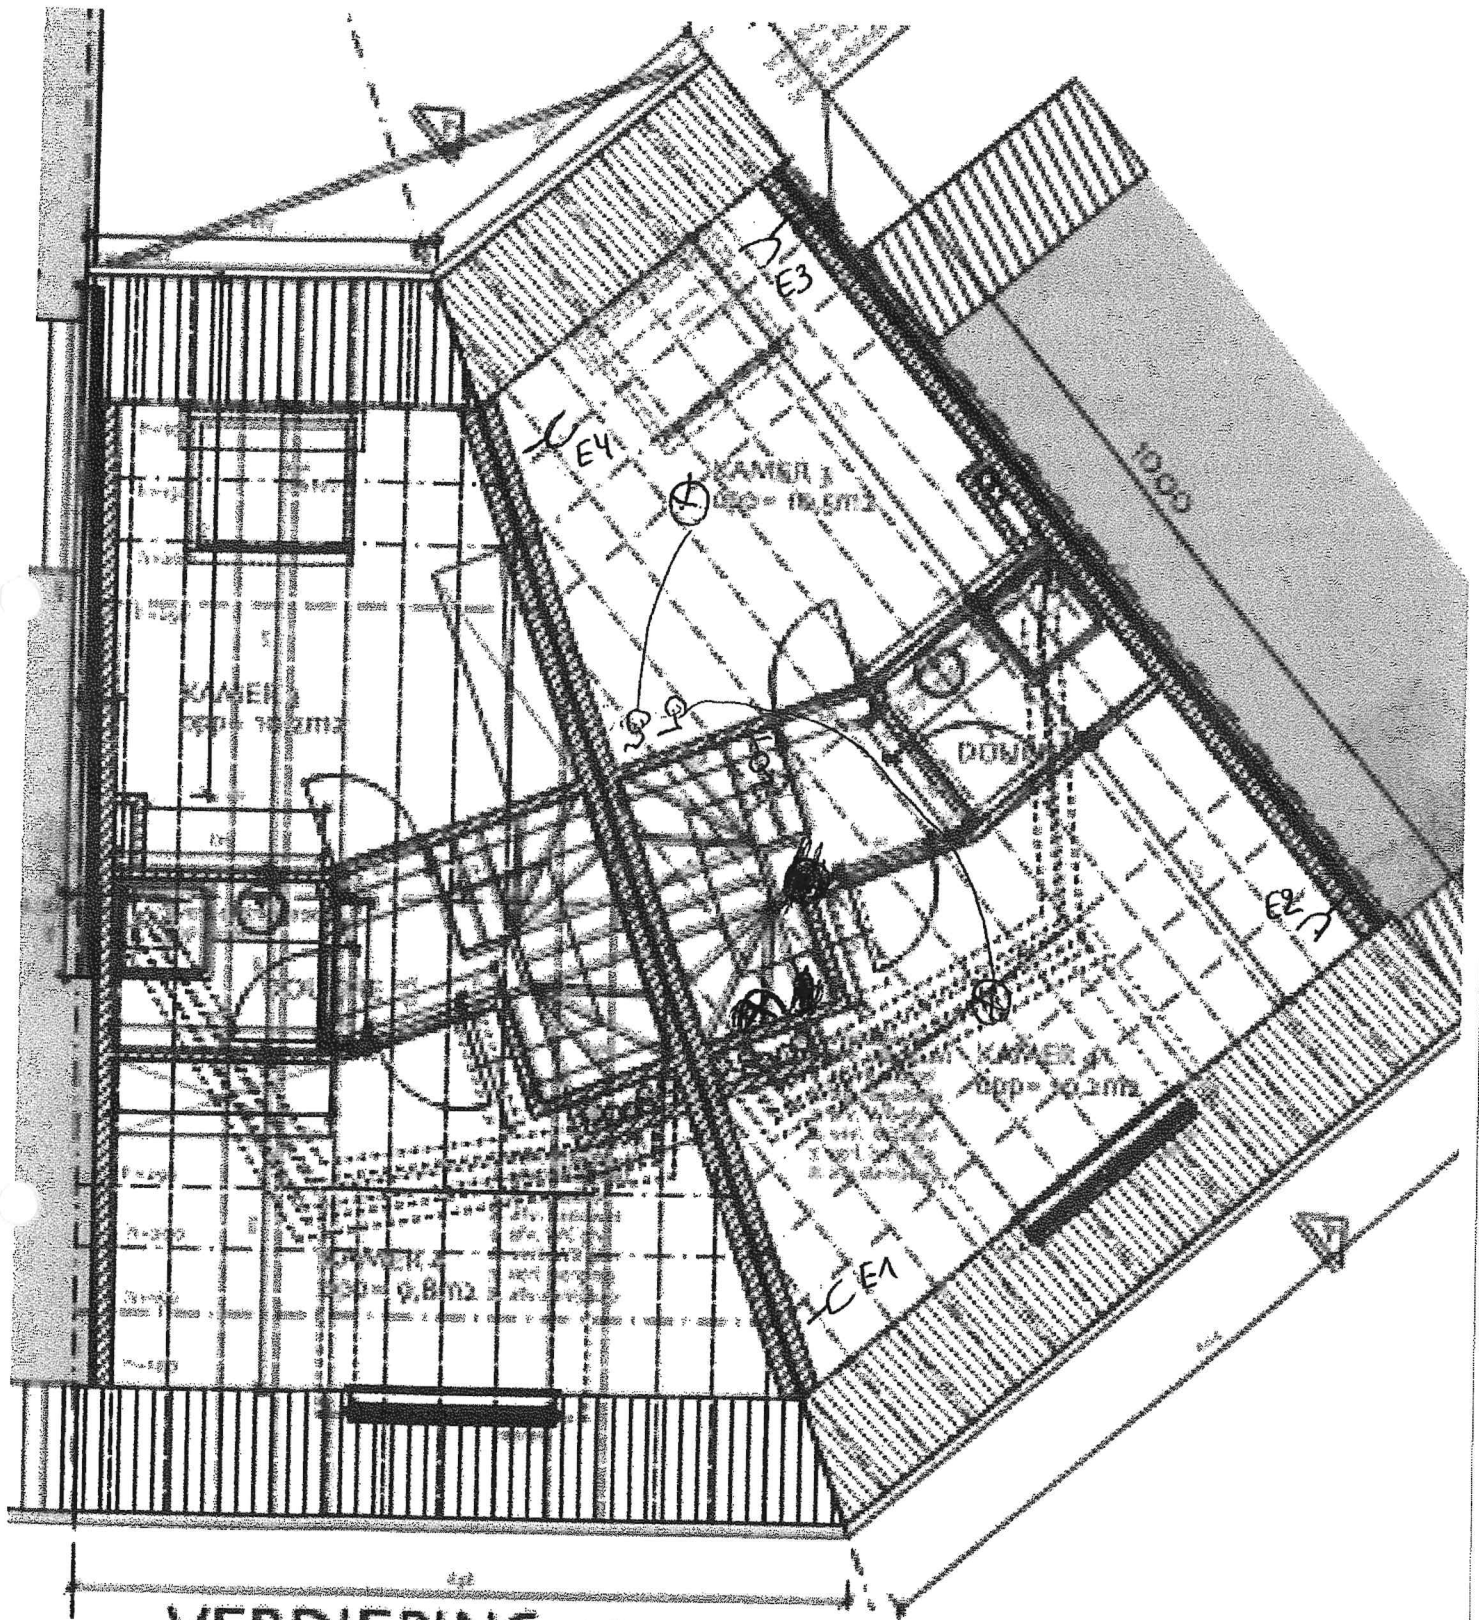

VERDIEPING +2
 SCHAAL: 1/50

Rudemachers
 Tregnick Rechts
 Huren