

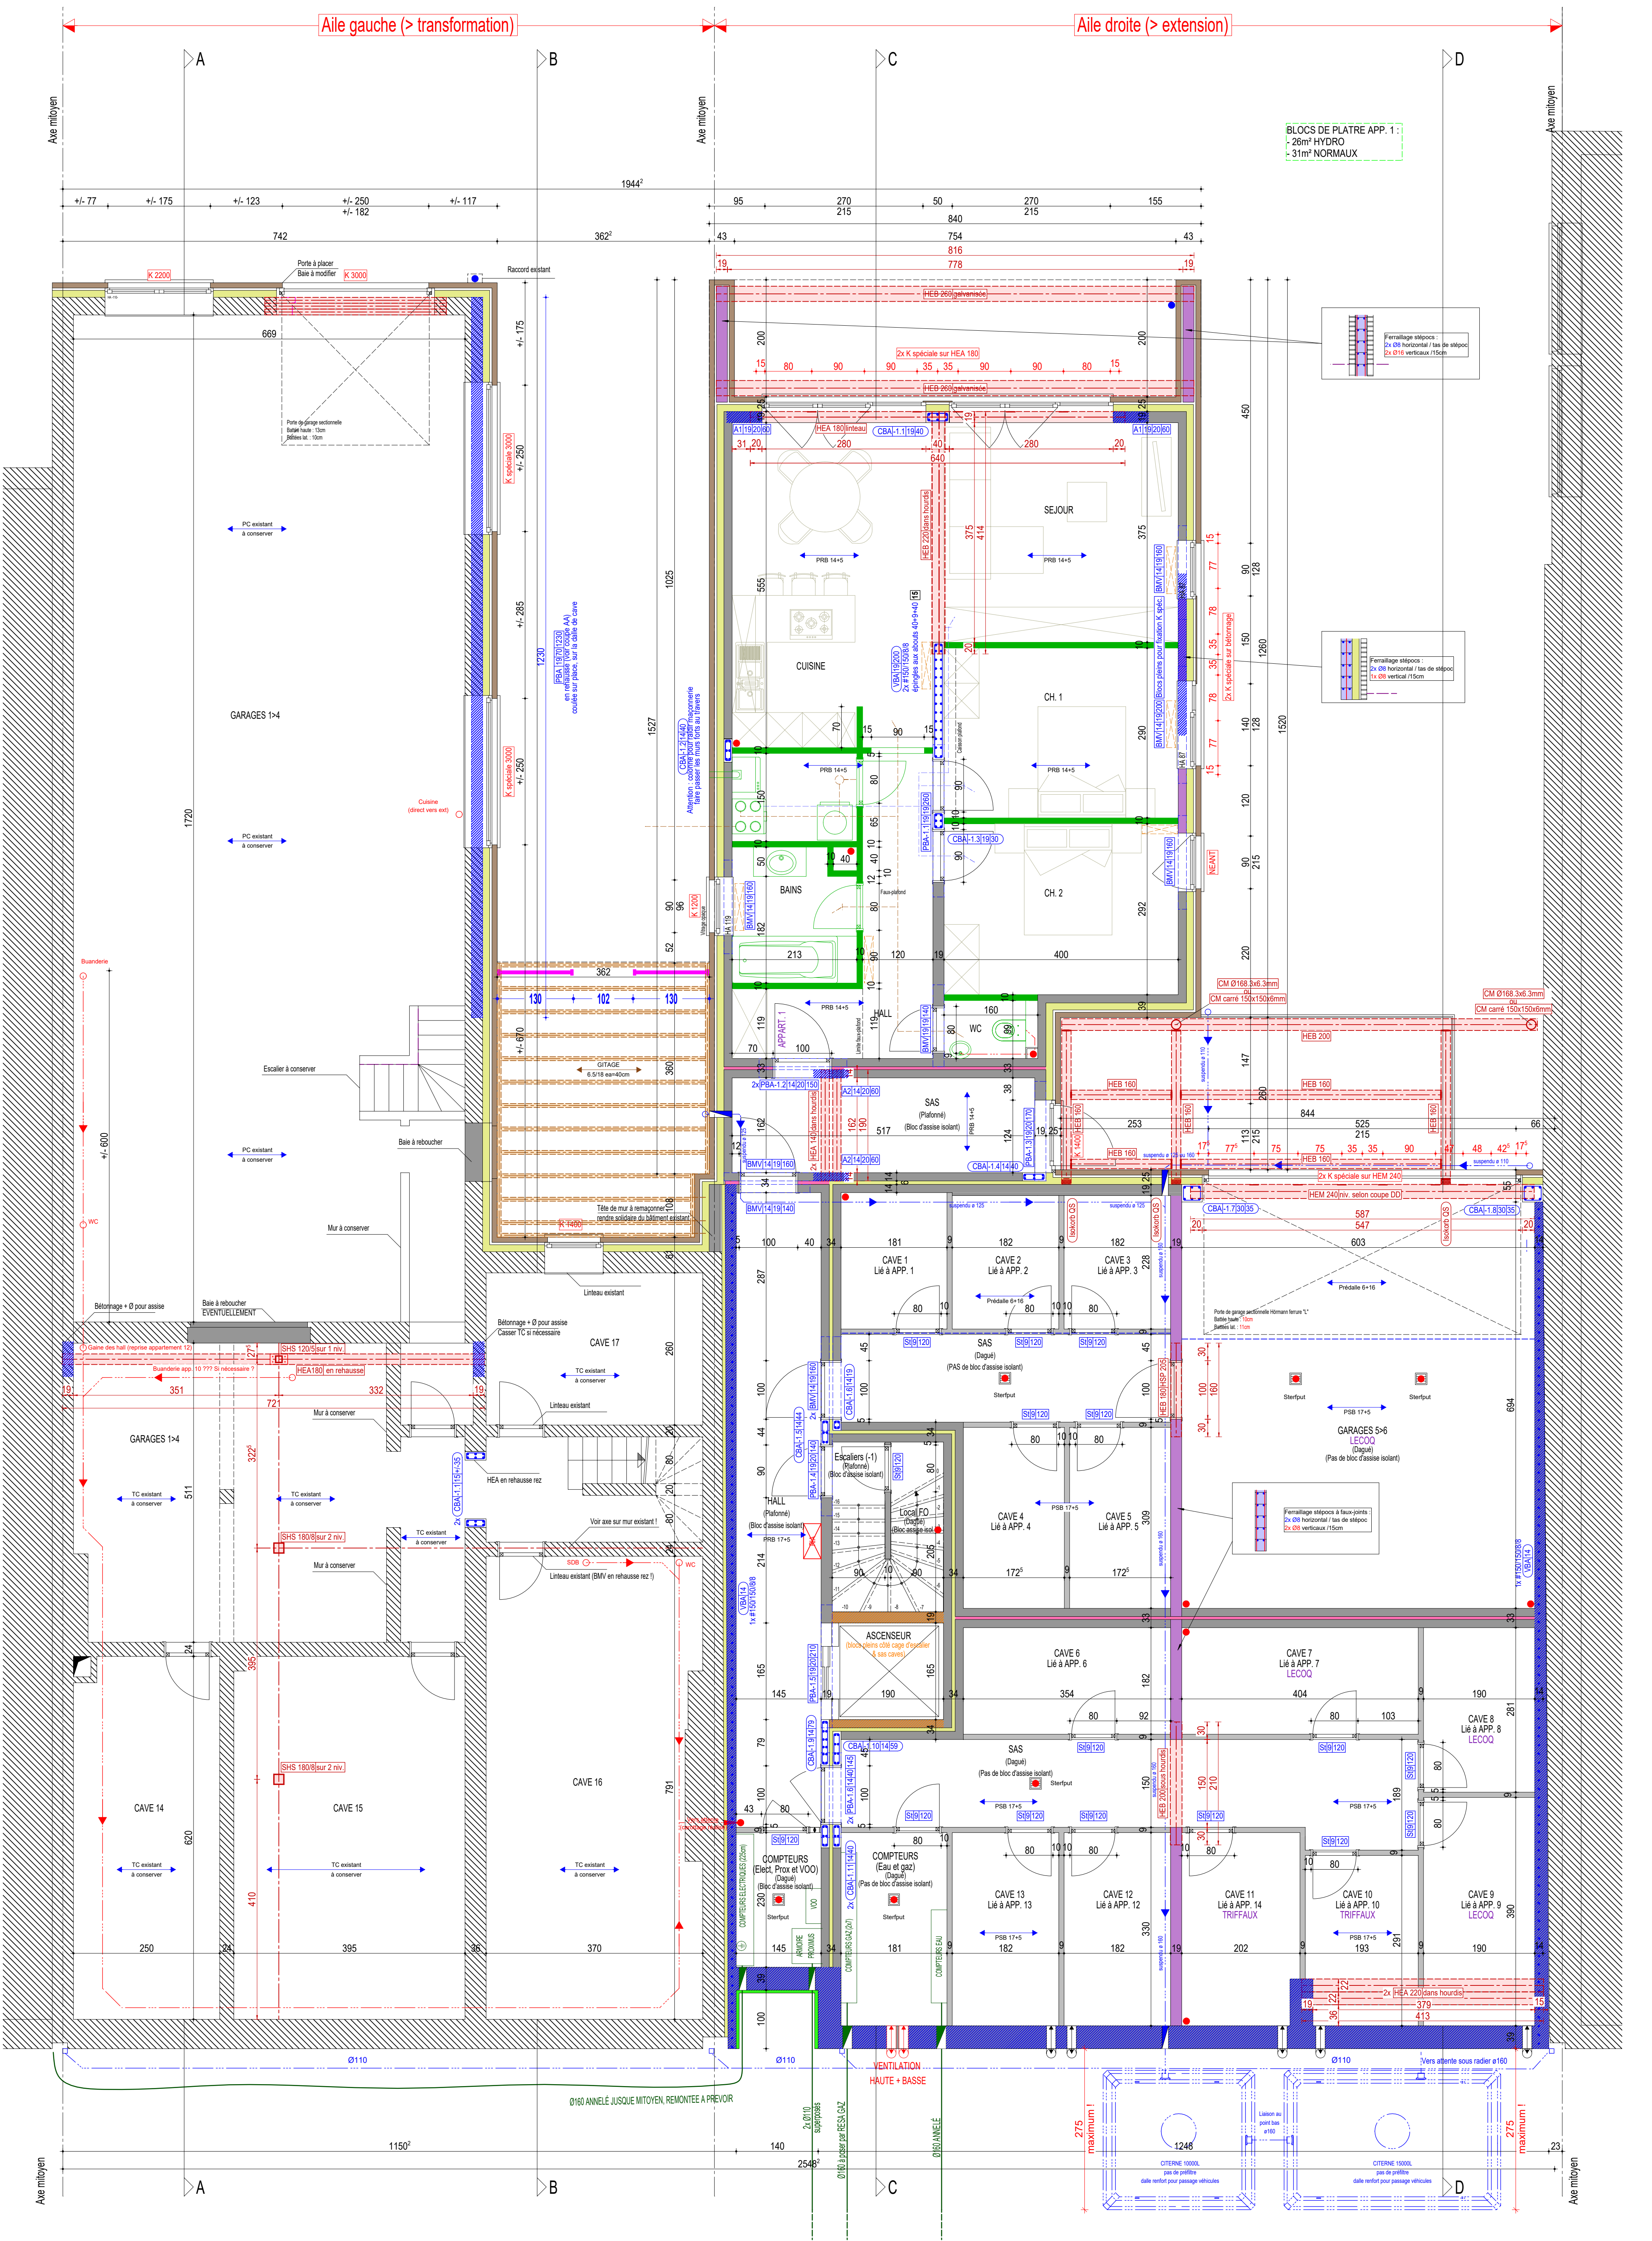
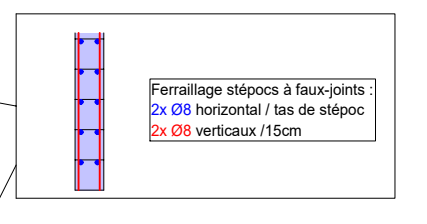


Aile gauche (> transformation)

Aile droite (> extension)

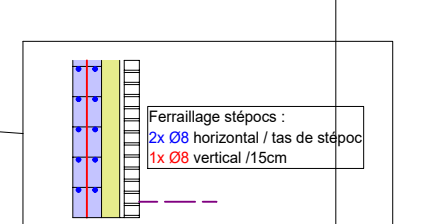

BLOCS DE PLATRE APP. 1 :  
 - 26m<sup>2</sup> HYDRO  
 - 31m<sup>2</sup> NORMAUX

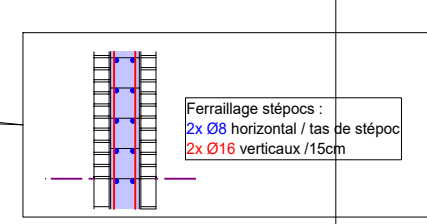

Nature du plan : Rez de jardin  
 Chantier : Banneux - 14 appartements  
 Adresse Chantier : Rue de l'Esplanade, 48 - 4141 Banne


Maitre d'ouvrage : Général Construction S.A.  
 Gestionnaire de Chantier : Clément Lepercq - 04/361.62.21  
 Architecte : KADRA - 0479/21.73.09

Date : 17-10-24  
 Echelle : 1/50



Aile gauche (> transformation)

Aile droite (> extension)

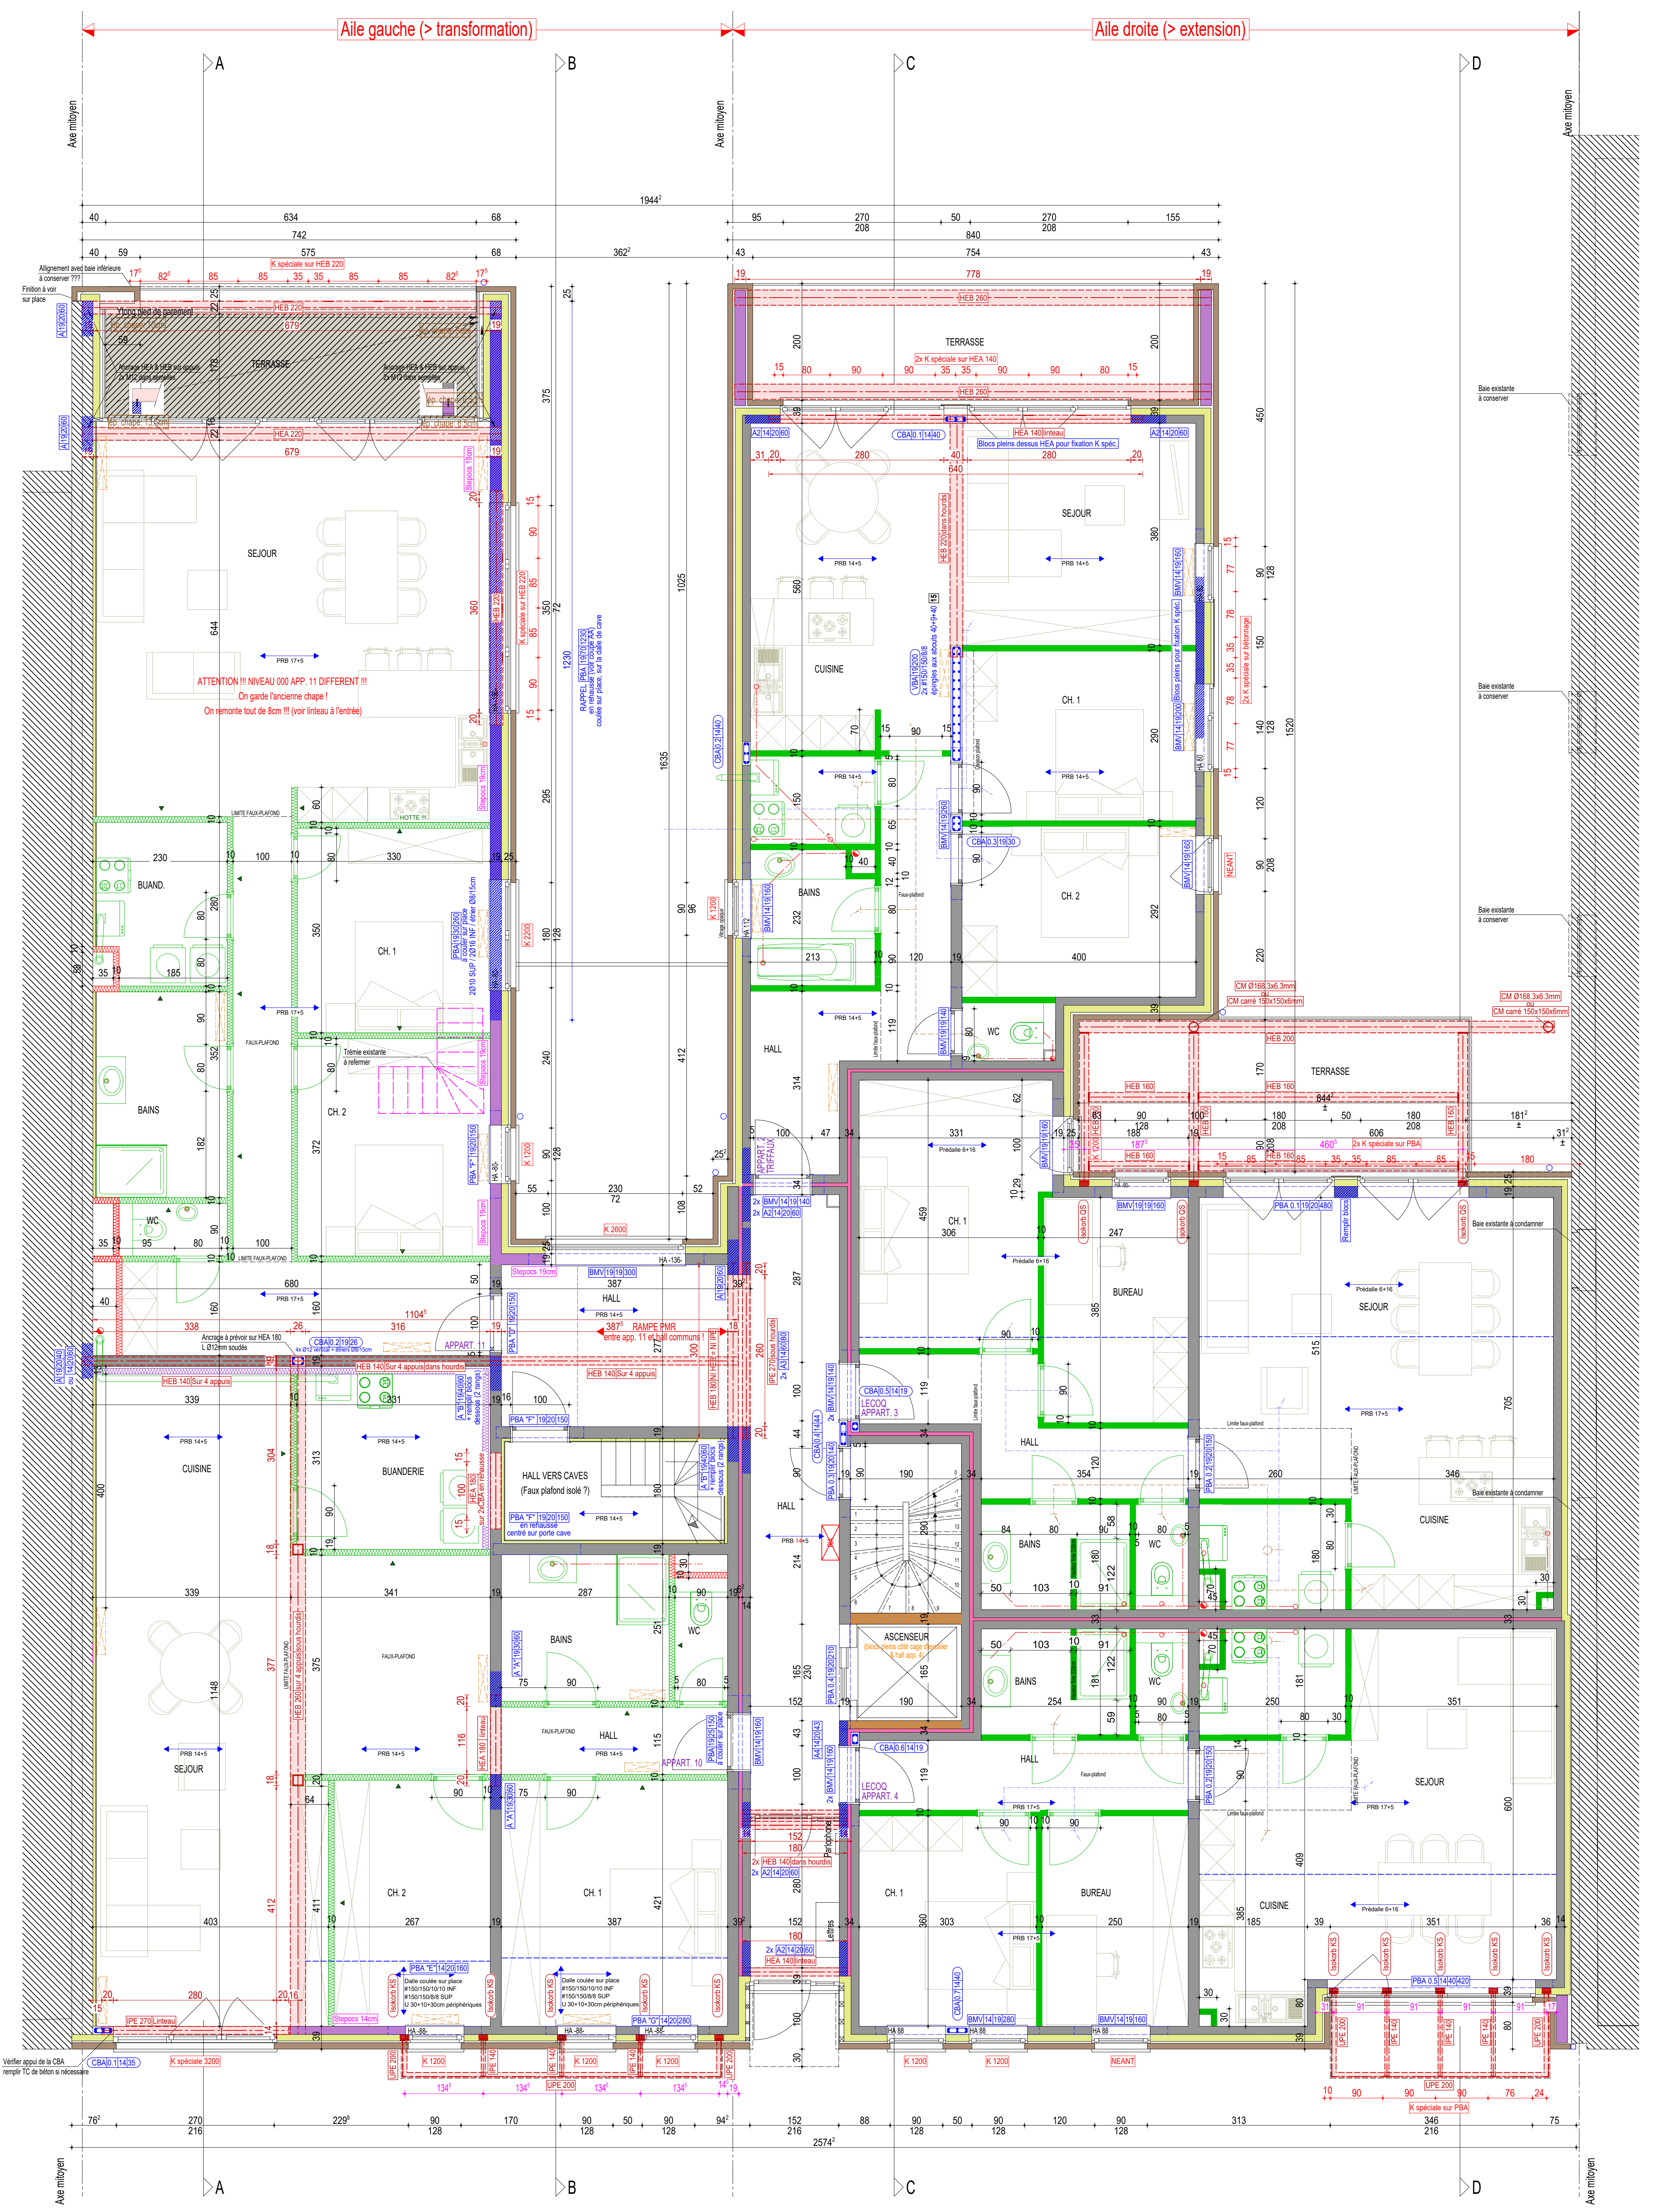

**ATTENTION !!! NIVEAU 000 APP. 11 DIFFERENT !!!**  
 On garde l'ancienne chape !  
 On remonte tout de 8cm !!! (voir linteau à l'entrée)


CM Ø168 3x6 3mm  
 CM carré 150x150x6mm  
 CM carré 150x150x6mm

Vérifier appui de la CBA rempli TC de béton si nécessaire

<p><b>GENERAL CONSTRUCTION</b> Une entreprise proche de vous</p>	Nature du plan :	Rez de chaussée	Maitre d'ouvrage :	Général Construction S.A.	Date :	17-10-24
	Chantier :	Banneux - 14 appartements	Gestionnaire de Chantier :	Clément Lepercq - 04/361.62.21	Echelle :	1/50
	Adresse Chantier :	Rue de l'Esplanade, 48 - 4141 Banne	Architecte :	KADRA - 0479/21.73.09		



Aile gauche (> transformation)


Aile droite (> extension)



COURSE VOISIN Niv. : + 4.74

COURSE VOISIN Niv. : + 4.74



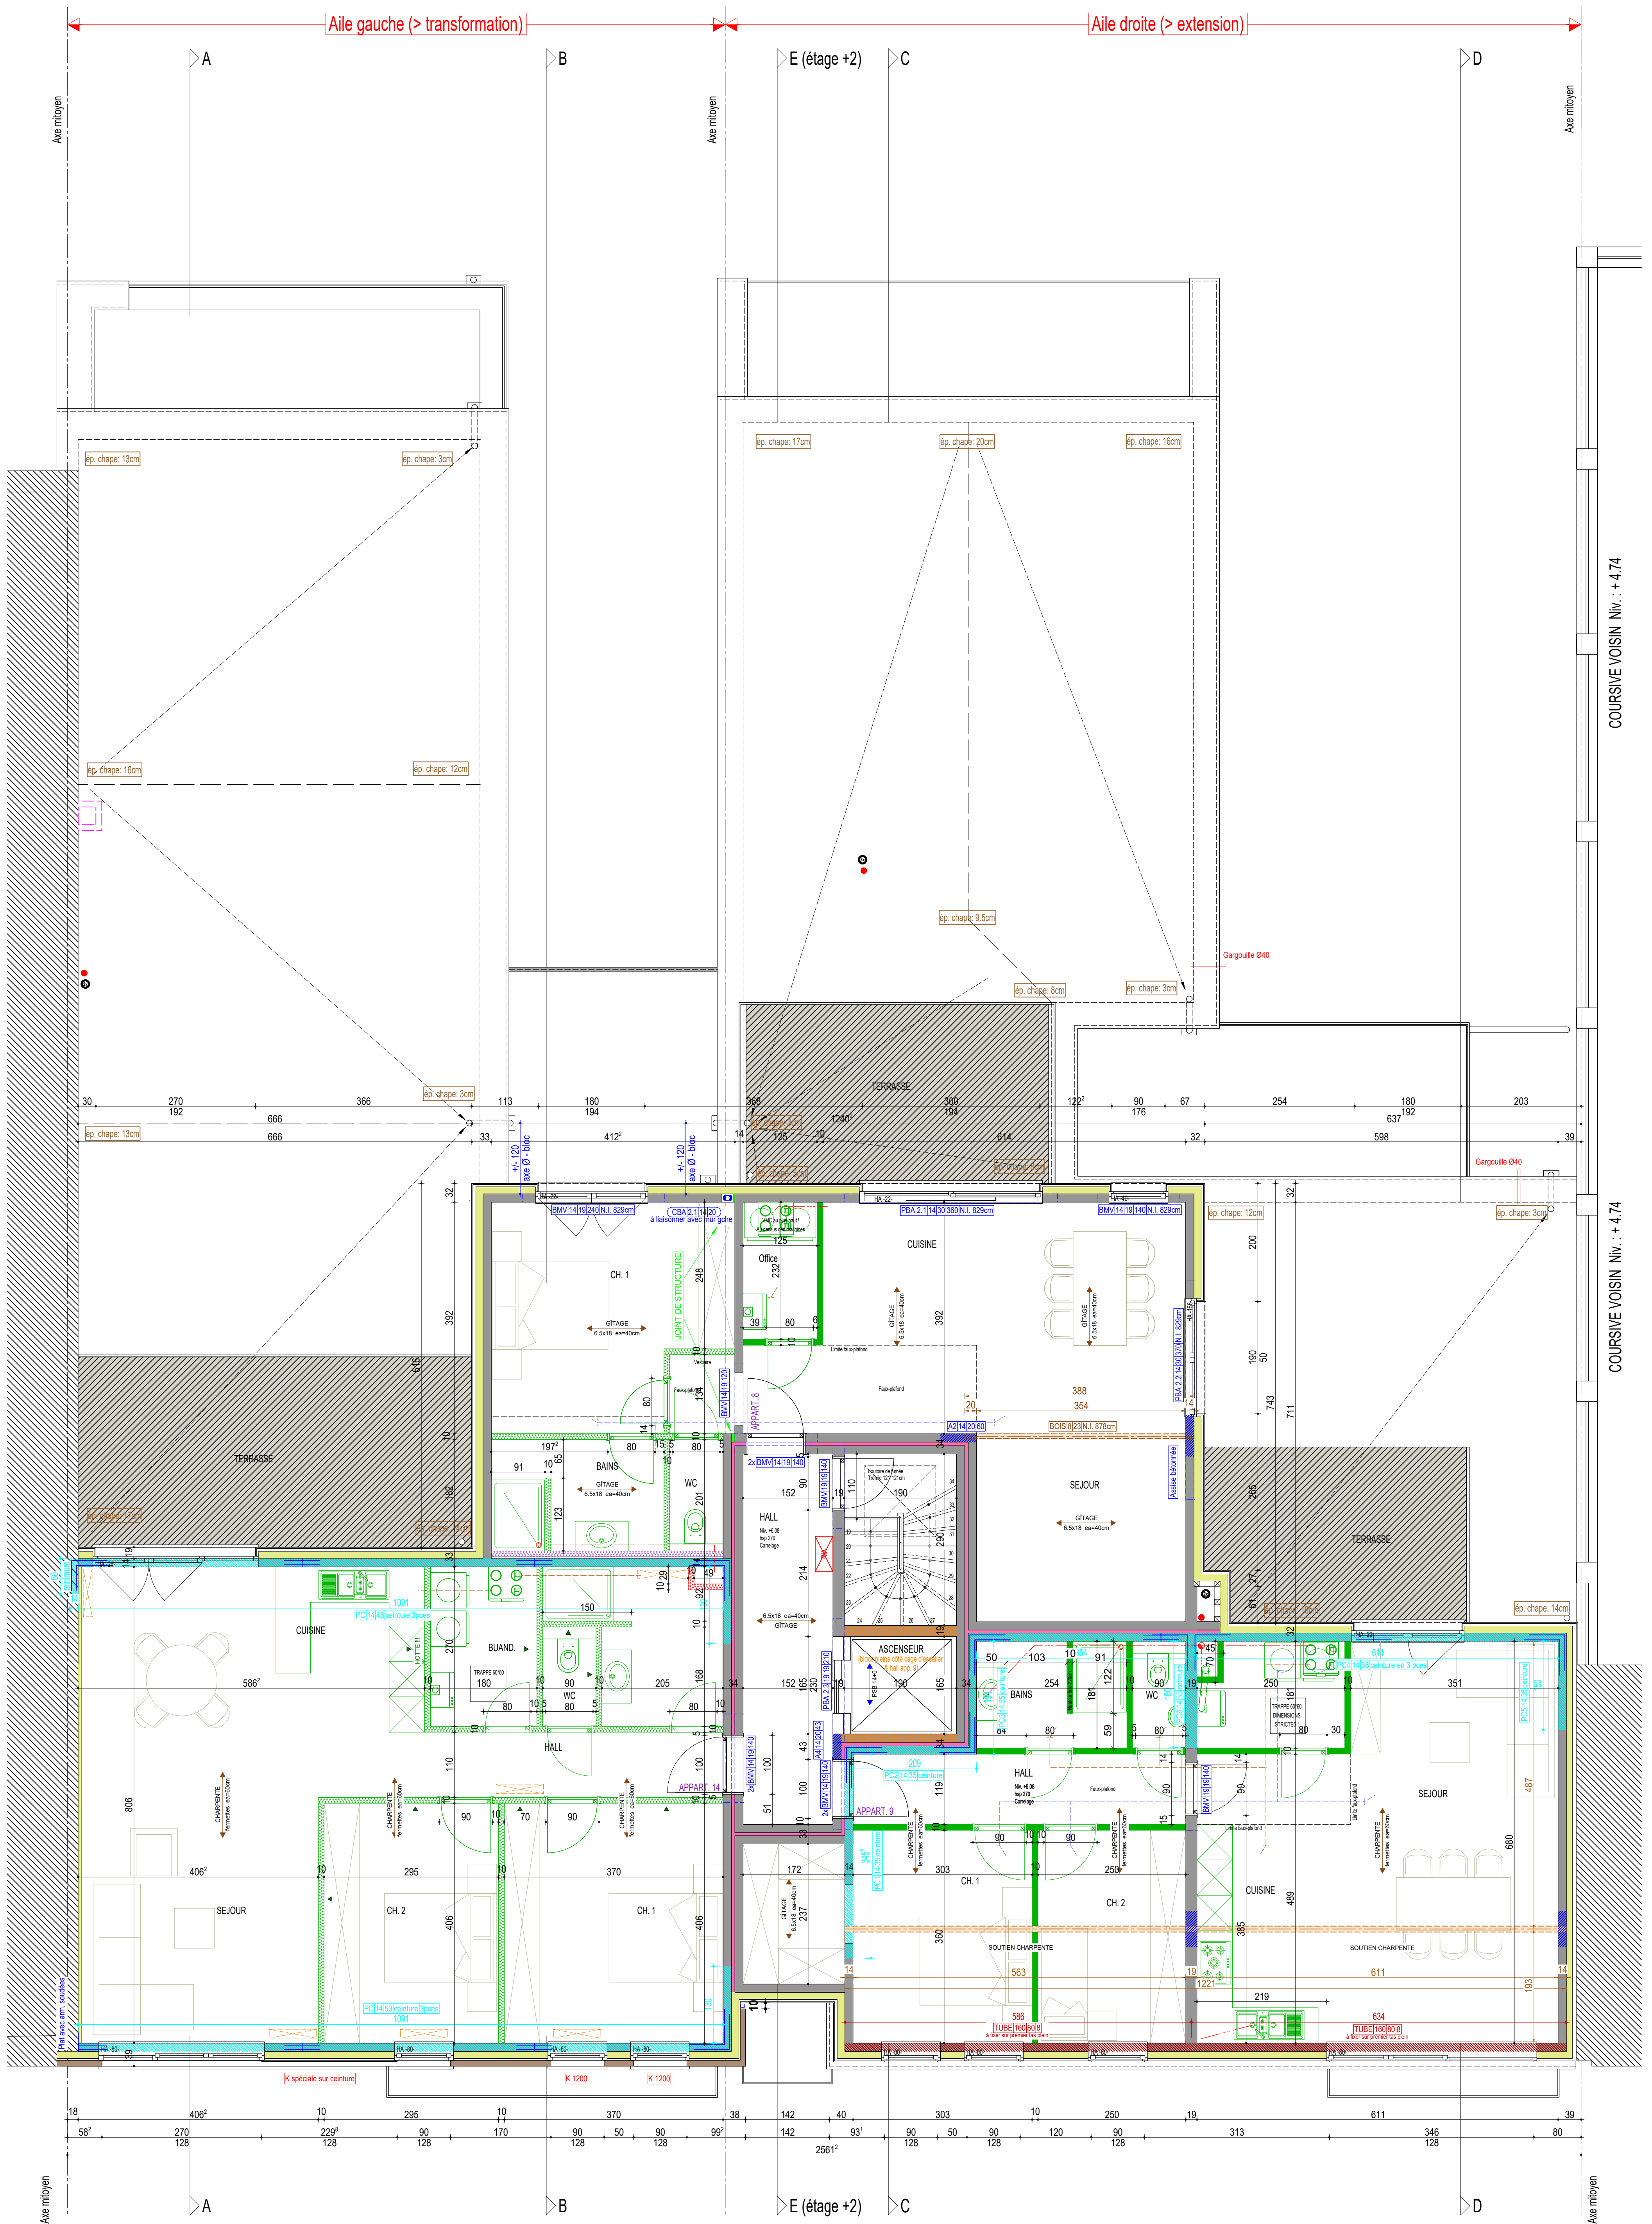

Aile gauche (> transformation)

Aile droite (> extension)




Nature du plan :	Étage 2	Maitre d'ouvrage :	Général Construction S.A.	Date :	17-10-24
Chantier :	Banneux - 14 appartements	Gestionnaire de Chantier :	Clément Lepercq - 04/361.62.21	Echelle :	1/50
Adresse Chantier :	Rue de l'Esplanade, 48 - 4141 Banne	Architecte :	KADRA - 0479/21.73.09		

COURSE VOISIN Niv. : + 4.74

COURSE VOISIN Niv. : + 4.74

Aile gauche (> transformation)



Aile droite (> extension)

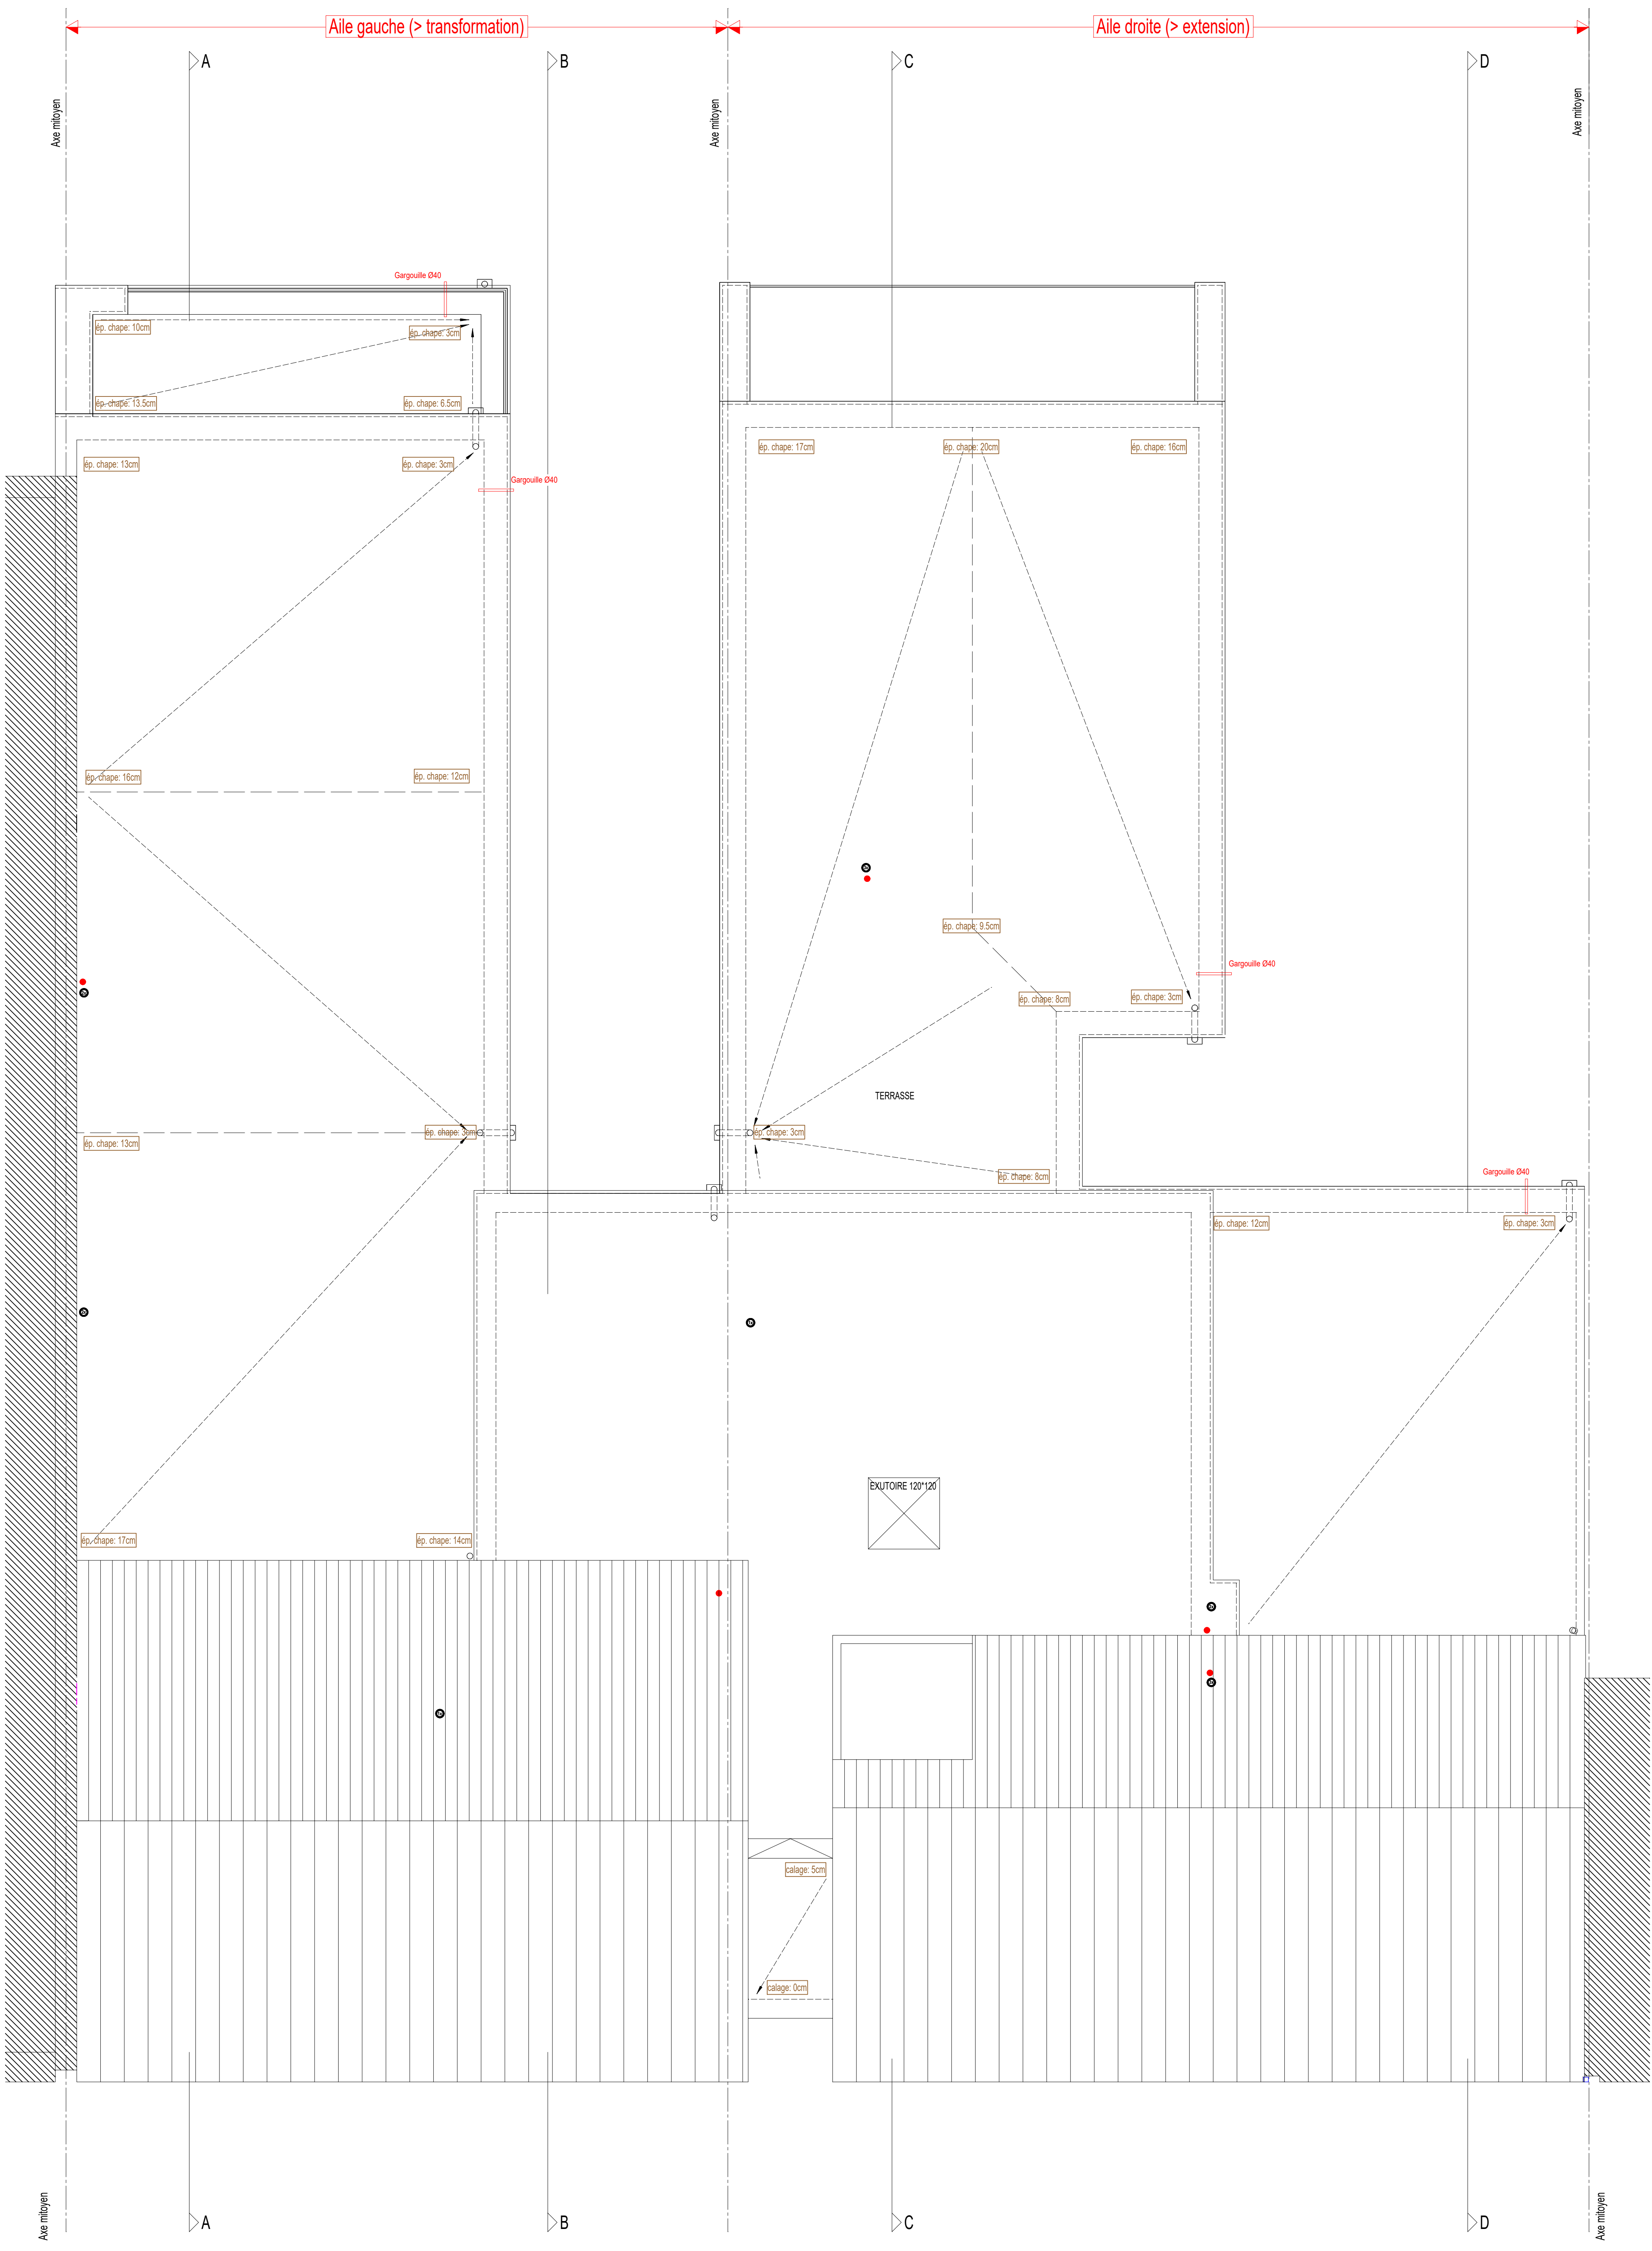






COUPE EE (détail au +2)

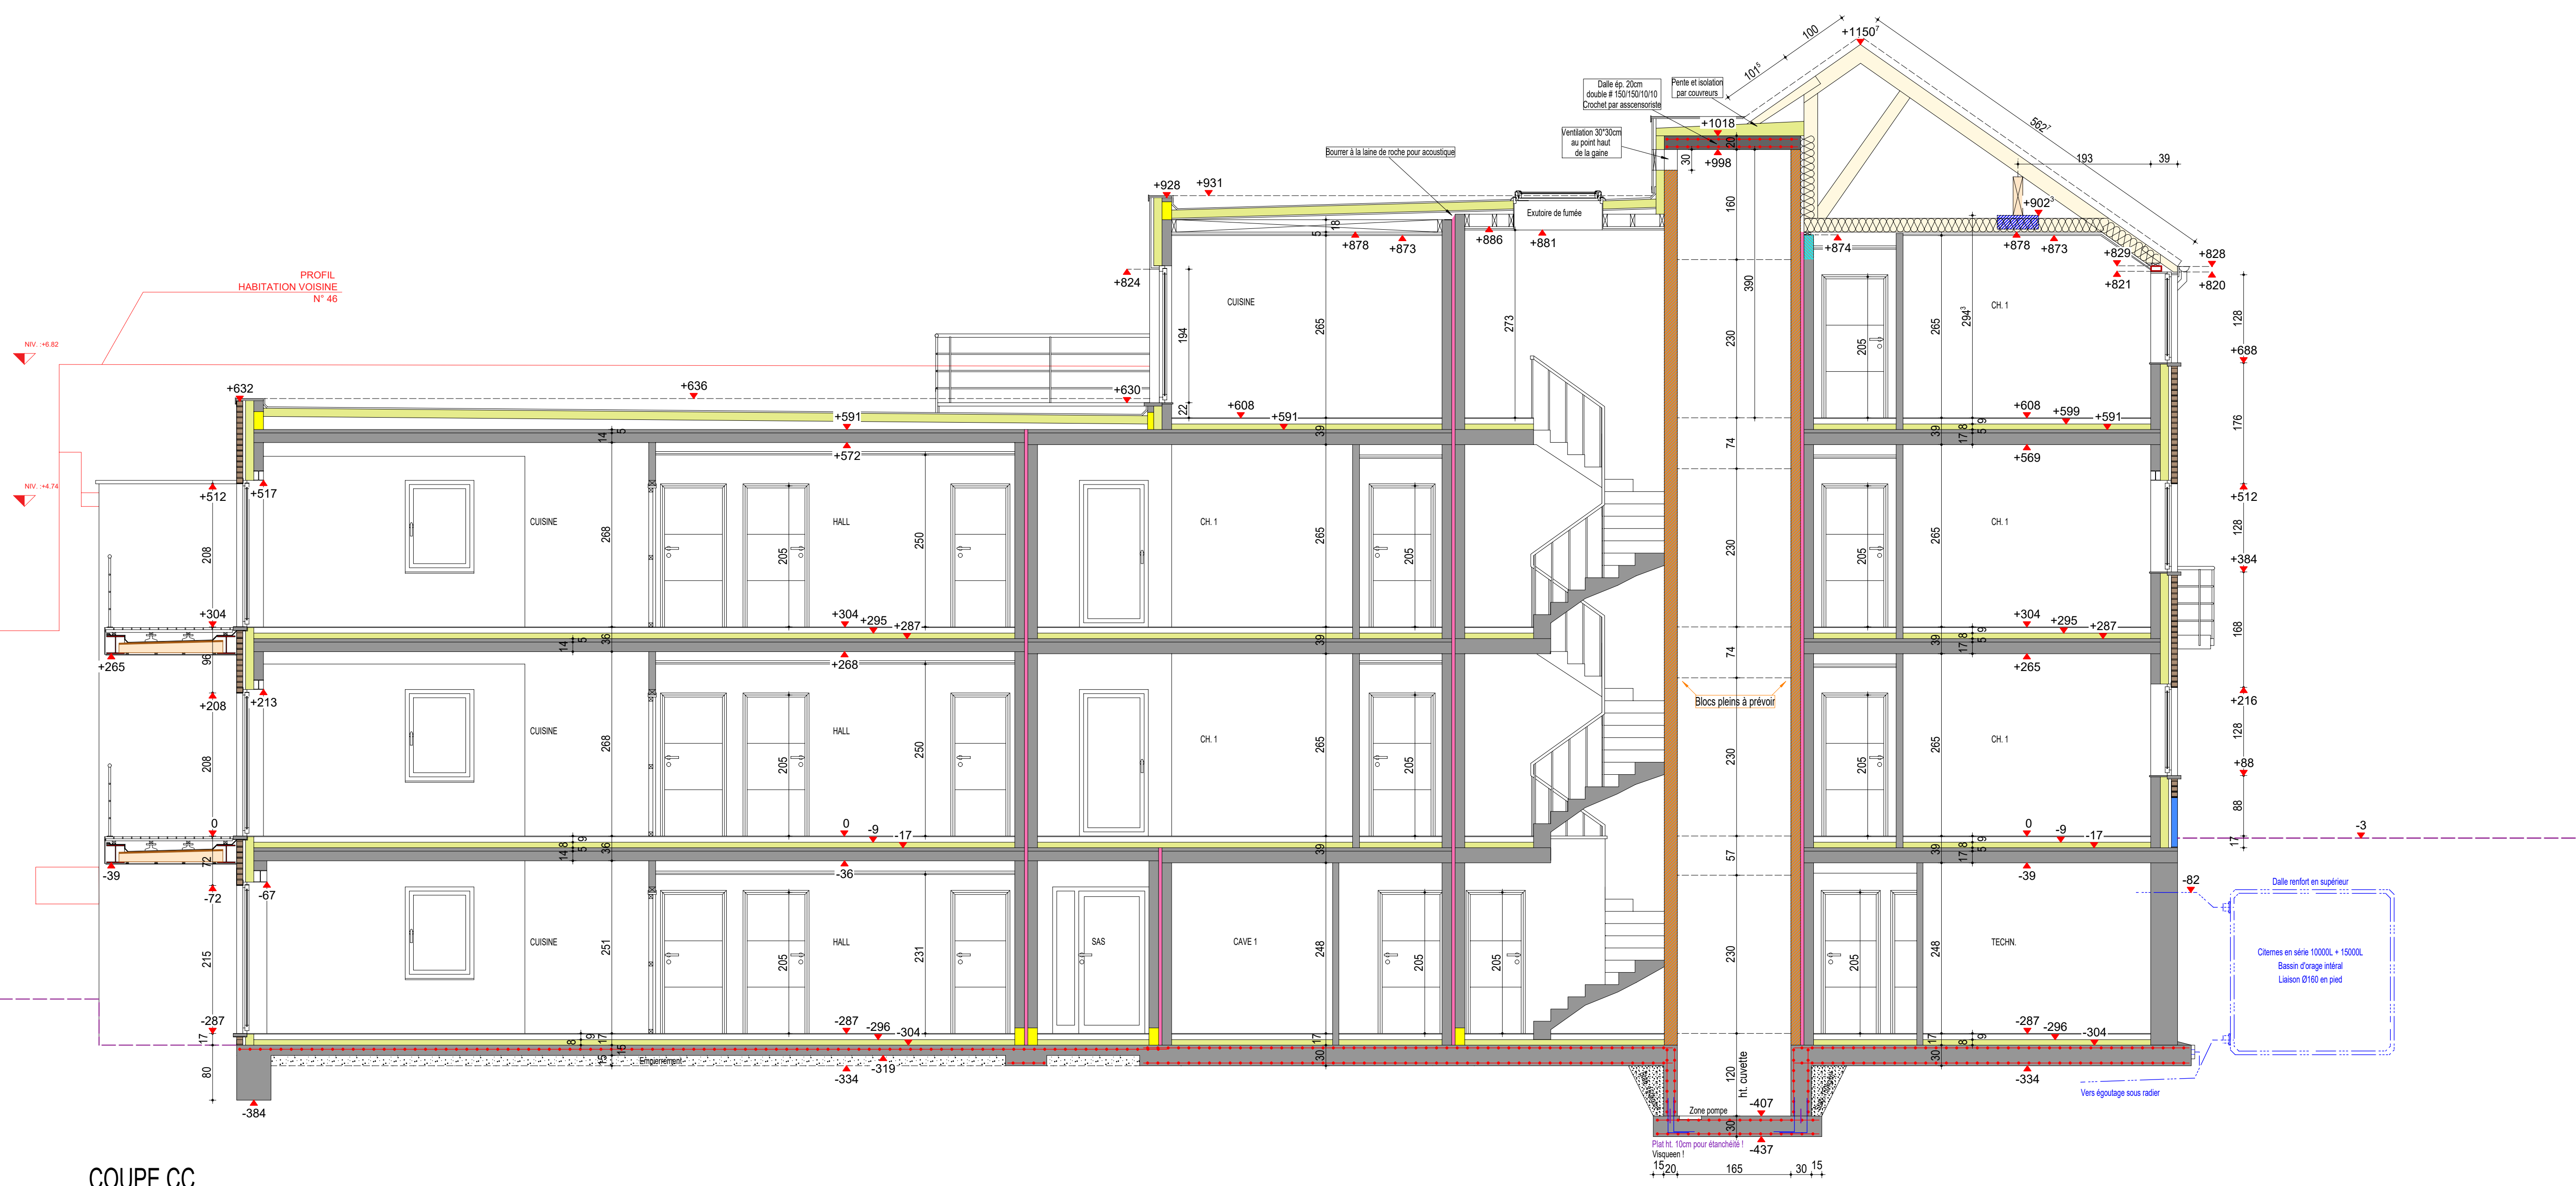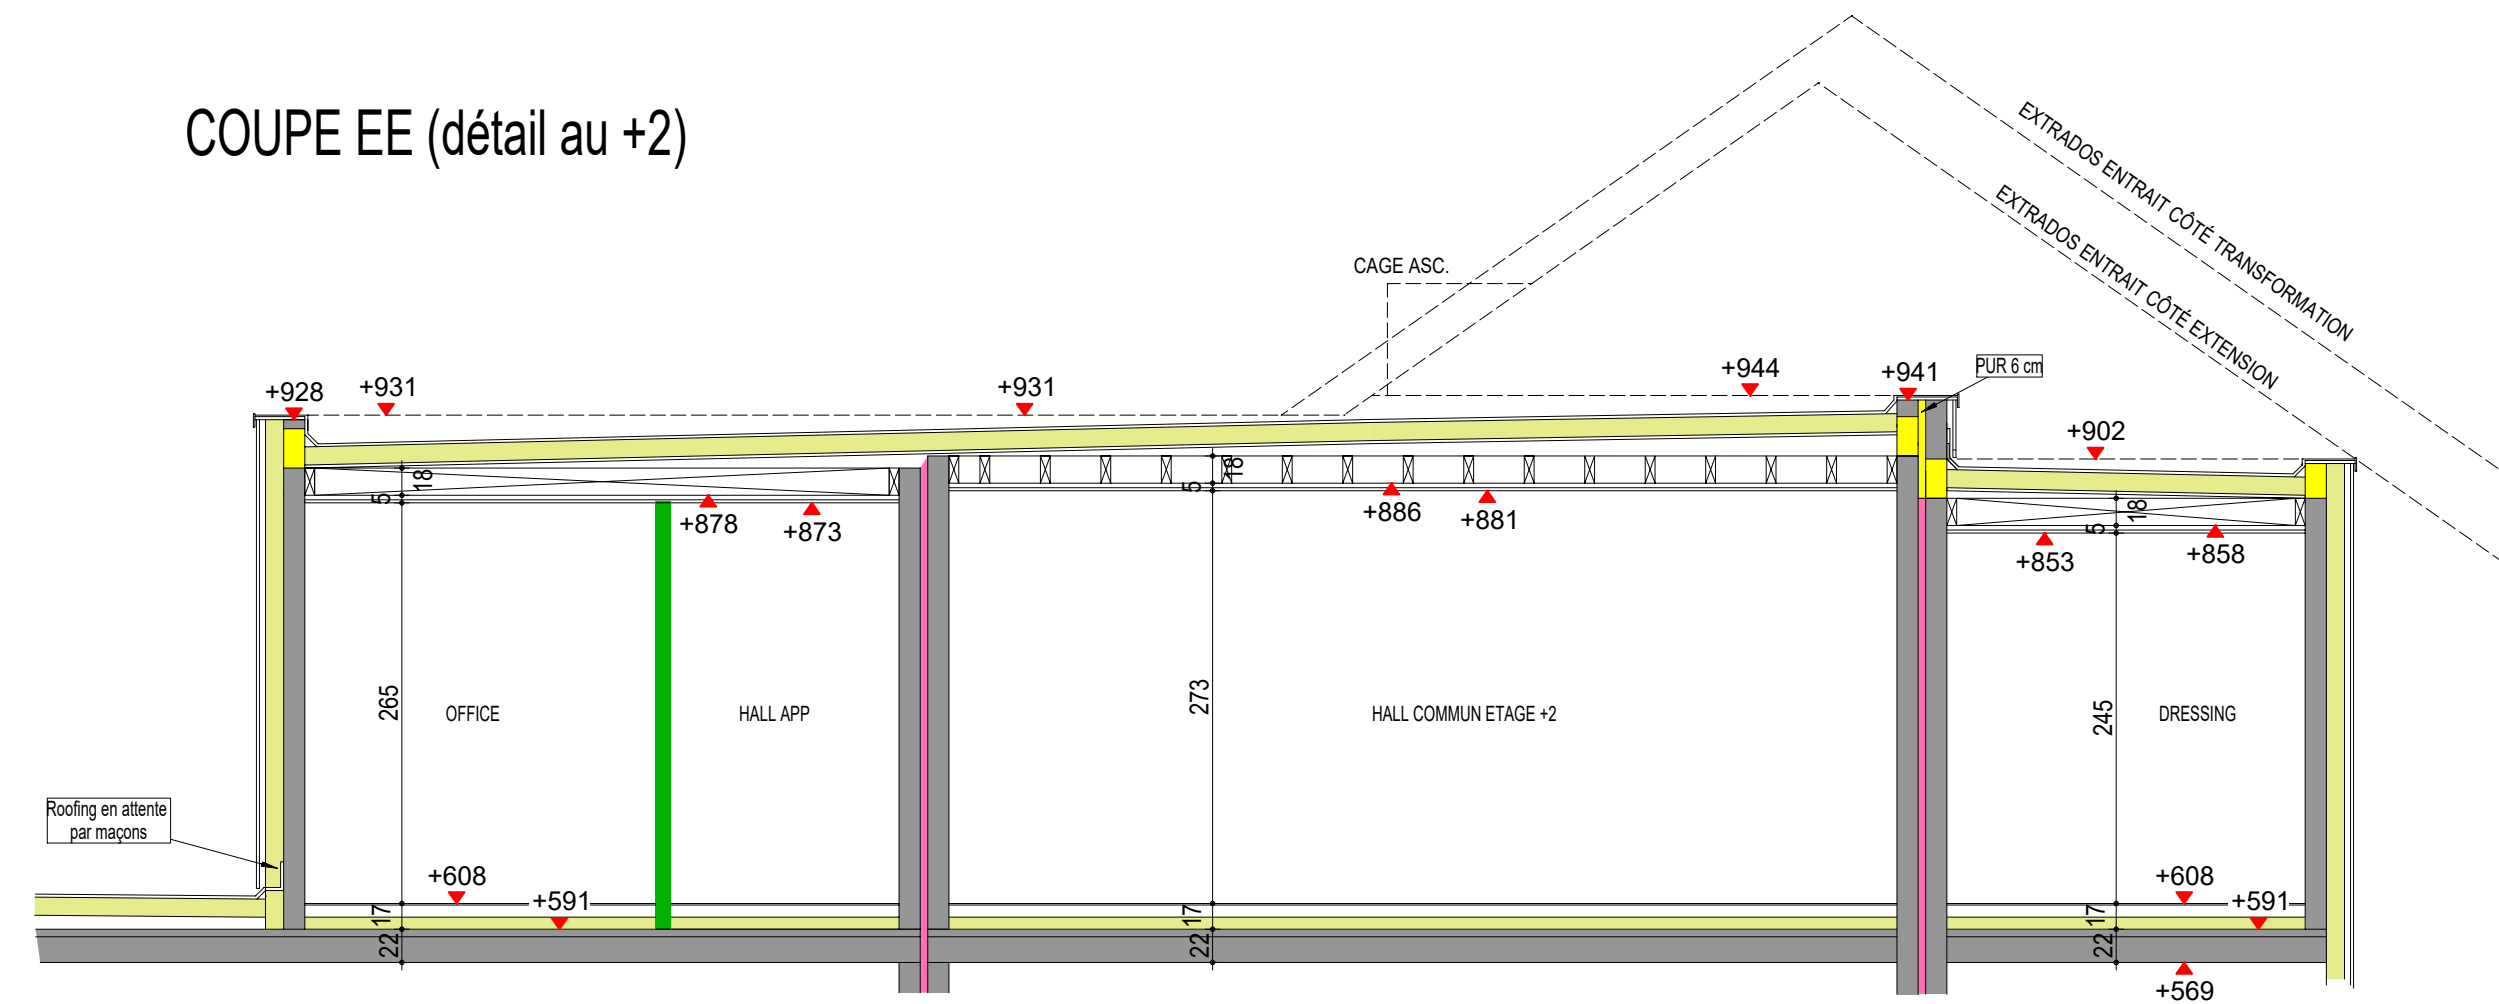

COUPE CC

 <p><b>GENERAL CONSTRUCTION</b> Une entreprise proche de vous</p>	Nature du plan : Coupe CC et EE (aile droite)	Maître d'ouvrage : Général Construction S.A.	Date : 17-10-24	
	Chantier : Banoux - 14 appartements	Gestionnaire de Chantier : Clément Lepercq - 04/361.62.21	Echelle : 1/50	
	Adresse Chantier : Rue de l'Esplanade, 48 - 4141 Banne	Architecte : KADRA - 0479/21.73.09		

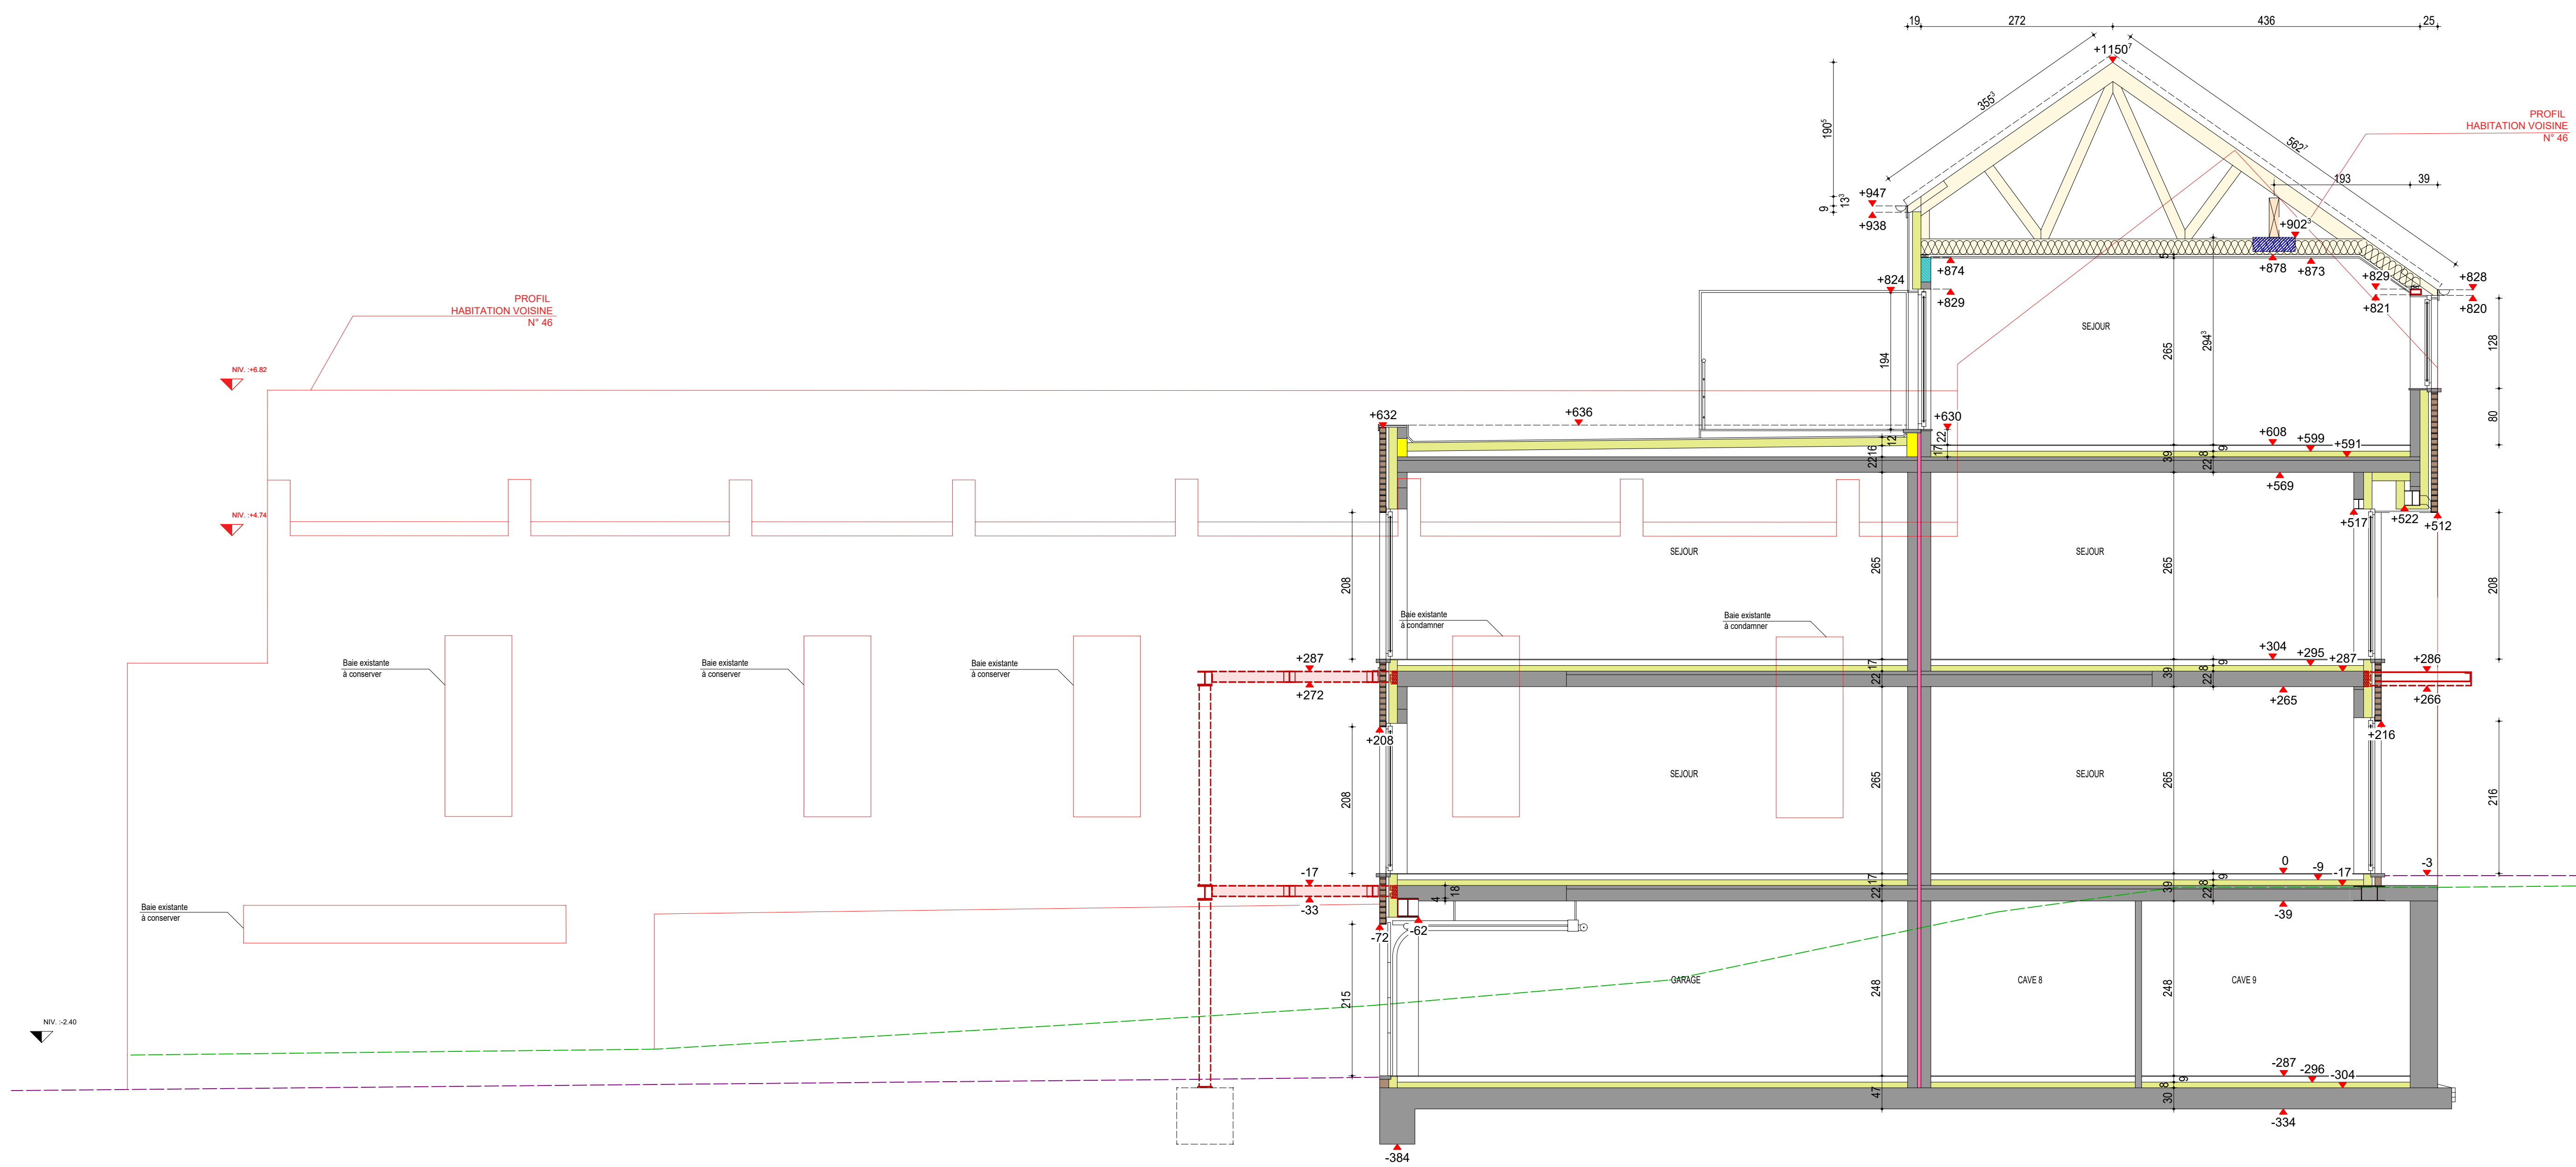

	Nature du plan : Coupe DD (aile droite)	Maitre d'ouvrage : Général Construction S.A.	Date: 17-10-24
	Chantier : Banneux - 14 appartements	Gestionnaire de Chantier : Clément Lepercq - 04/361.62.21	Echelle : 1/50
	Adresse Chantier : Rue de l'Esplanade, 48 - 4141 Banne	Architecte : KADRA - 0479/21.73.09	











