


Approuvé par le Collège en séance du  
 Le Secrétaire communal  
 Pour le Bourgmestre  
 L'Écrivain désigné

05.05.2022

Laurent POMPPIER  
 Nicolas MORENVILLE  
 Service de l'Urbanisme

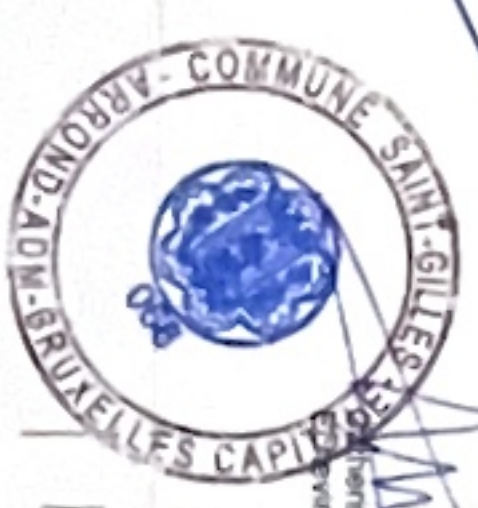

**TITRE:**  
 Plan Architectural  
 As Built  
 Logement  
 1er étage  
 Bâtiment Arrière

**ECHELLE:**  
 1/50  
**Format Papier:**  
 A2

**ADRESSE:**  
 Rue de Parme 56A  
 B-1060, Saint-Gilles  
 Bruxelles

**Maitre d'ouvrage:**  
 Nicolas Dross  
**Signature:**  
*N. Dross*  
 04/04/2022