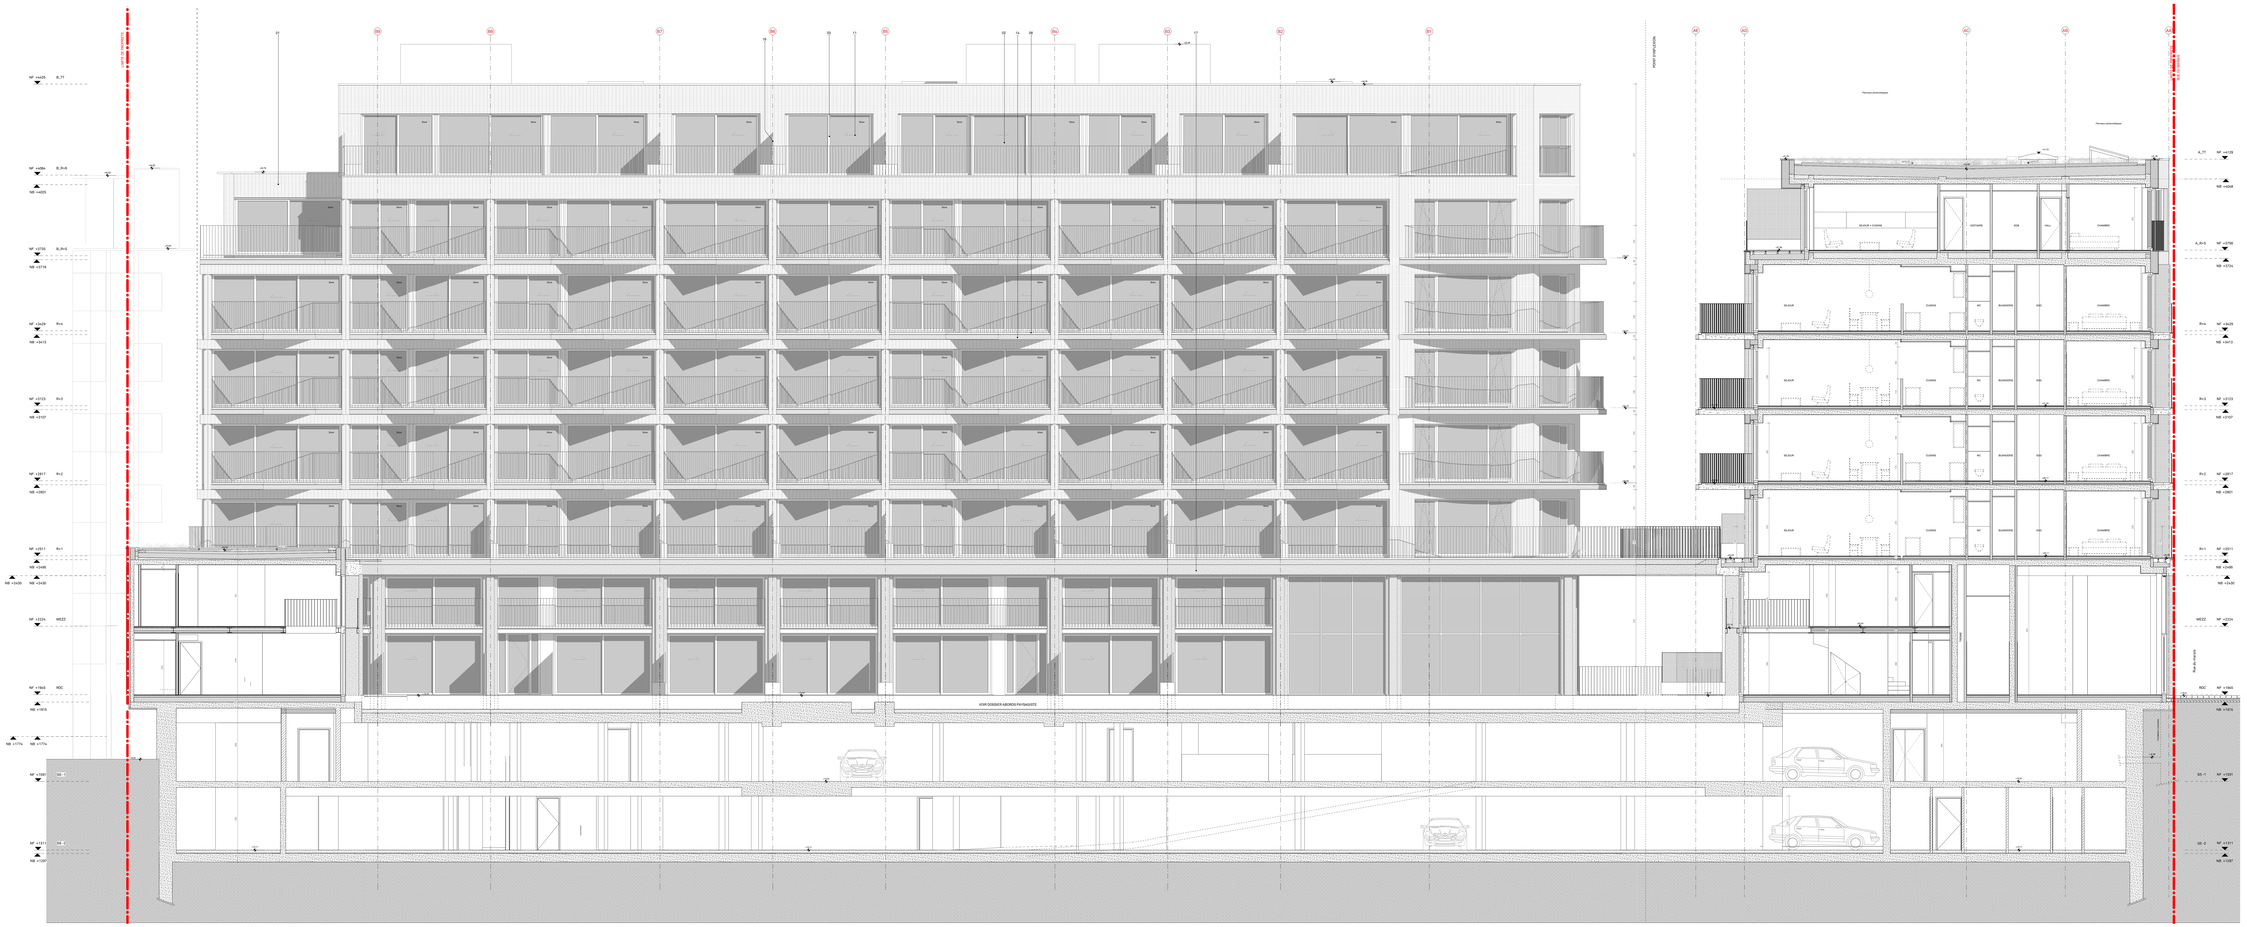

LEGENDE PLANS GENERAUX

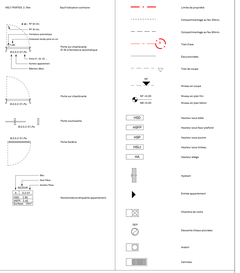

LEGENDE MATERIAUX

LEGENDE FACADE

01	BRIQUETTE EN TERRE CUITE EMAILLEE	12	CASQUETTE VENTILATION AVEC GRILLE ALU EN ALUMINIUM + THERMOLAQUE
02	DAUGE CORPS EN ACIER GALVANISE	13	CHEMINEE + VENTILATION
03	MENUISERIE EXTERIEURE EN ALUMINIUM GPX	14	BETON ARCHITECTONIQUE
04	MARQUISE EN ALUMINIUM - THERMOLAQUE	15	GRILLE ALLIAGE PROTEGE PAR PEINTURE ANODISE
05	SOUBASSEMENT EN BETON ARCHITECTONIQUE	16	CALLIBETON EN ACIER GALVANISE
06	POUTRE PLANTE EN ACIER PEINT METALLISE	17	METAL APPARENT
07	PORTE EN GARDEN CENTRAL EN ALUMINIUM ANODISE PERFORE LAMES ORIENTABLES	18	GRILLE DISSIMULEE EN ALUMINIUM ANODISE
08	BAIE BALCON EN ACIER GALVANISE	19	REVETEMENT BETON CIMENTAGE
09	ESCALIER EN BETON	20	MENUISERIE EXTERIEURE EN ALUMINIUM PVCH
10	COLONNE MAÇON EN ALUMINIUM - THERMOLAQUE	21	BAC A PLANTES + GRIDDE PLAT METALLISE
11	VITRAGE CLAIR		

URBAN COURT

CONSTRUCTION D'UN ENSEMBLE DE 142 LOGEMENTS

RUE DU PARDAL 14 (R.F. 18) - 1000 BRUXELLES
Cadastre: section B n.p.B.C. - parcelle 0 c.0 D

AG Real Estate

N° VERSION 156
PHASE AS BUILT

PHASES	MODIFICATION	DATE

MO	MAITRE DE L'OUVRAGE: URBAN COURT URBAN PROJECTS SA Avenue Louise 65 - B - 1050 Bruxelles	

PHASE **AS BUILT**

BATIMENT: BATIMENTS A ET B

LOT / TYPE: COUPE ET FACADE

ETAPE

TITRE: COUPE AB ET FACADE INTERIEURE BATIMENT B

1/50	Revision	10/08/2023	ARCHI	URBAN COURT	20-BUILT	01	201
Echelle	Date	Modifications		Dessiné	Vérifié	Version	Feuille