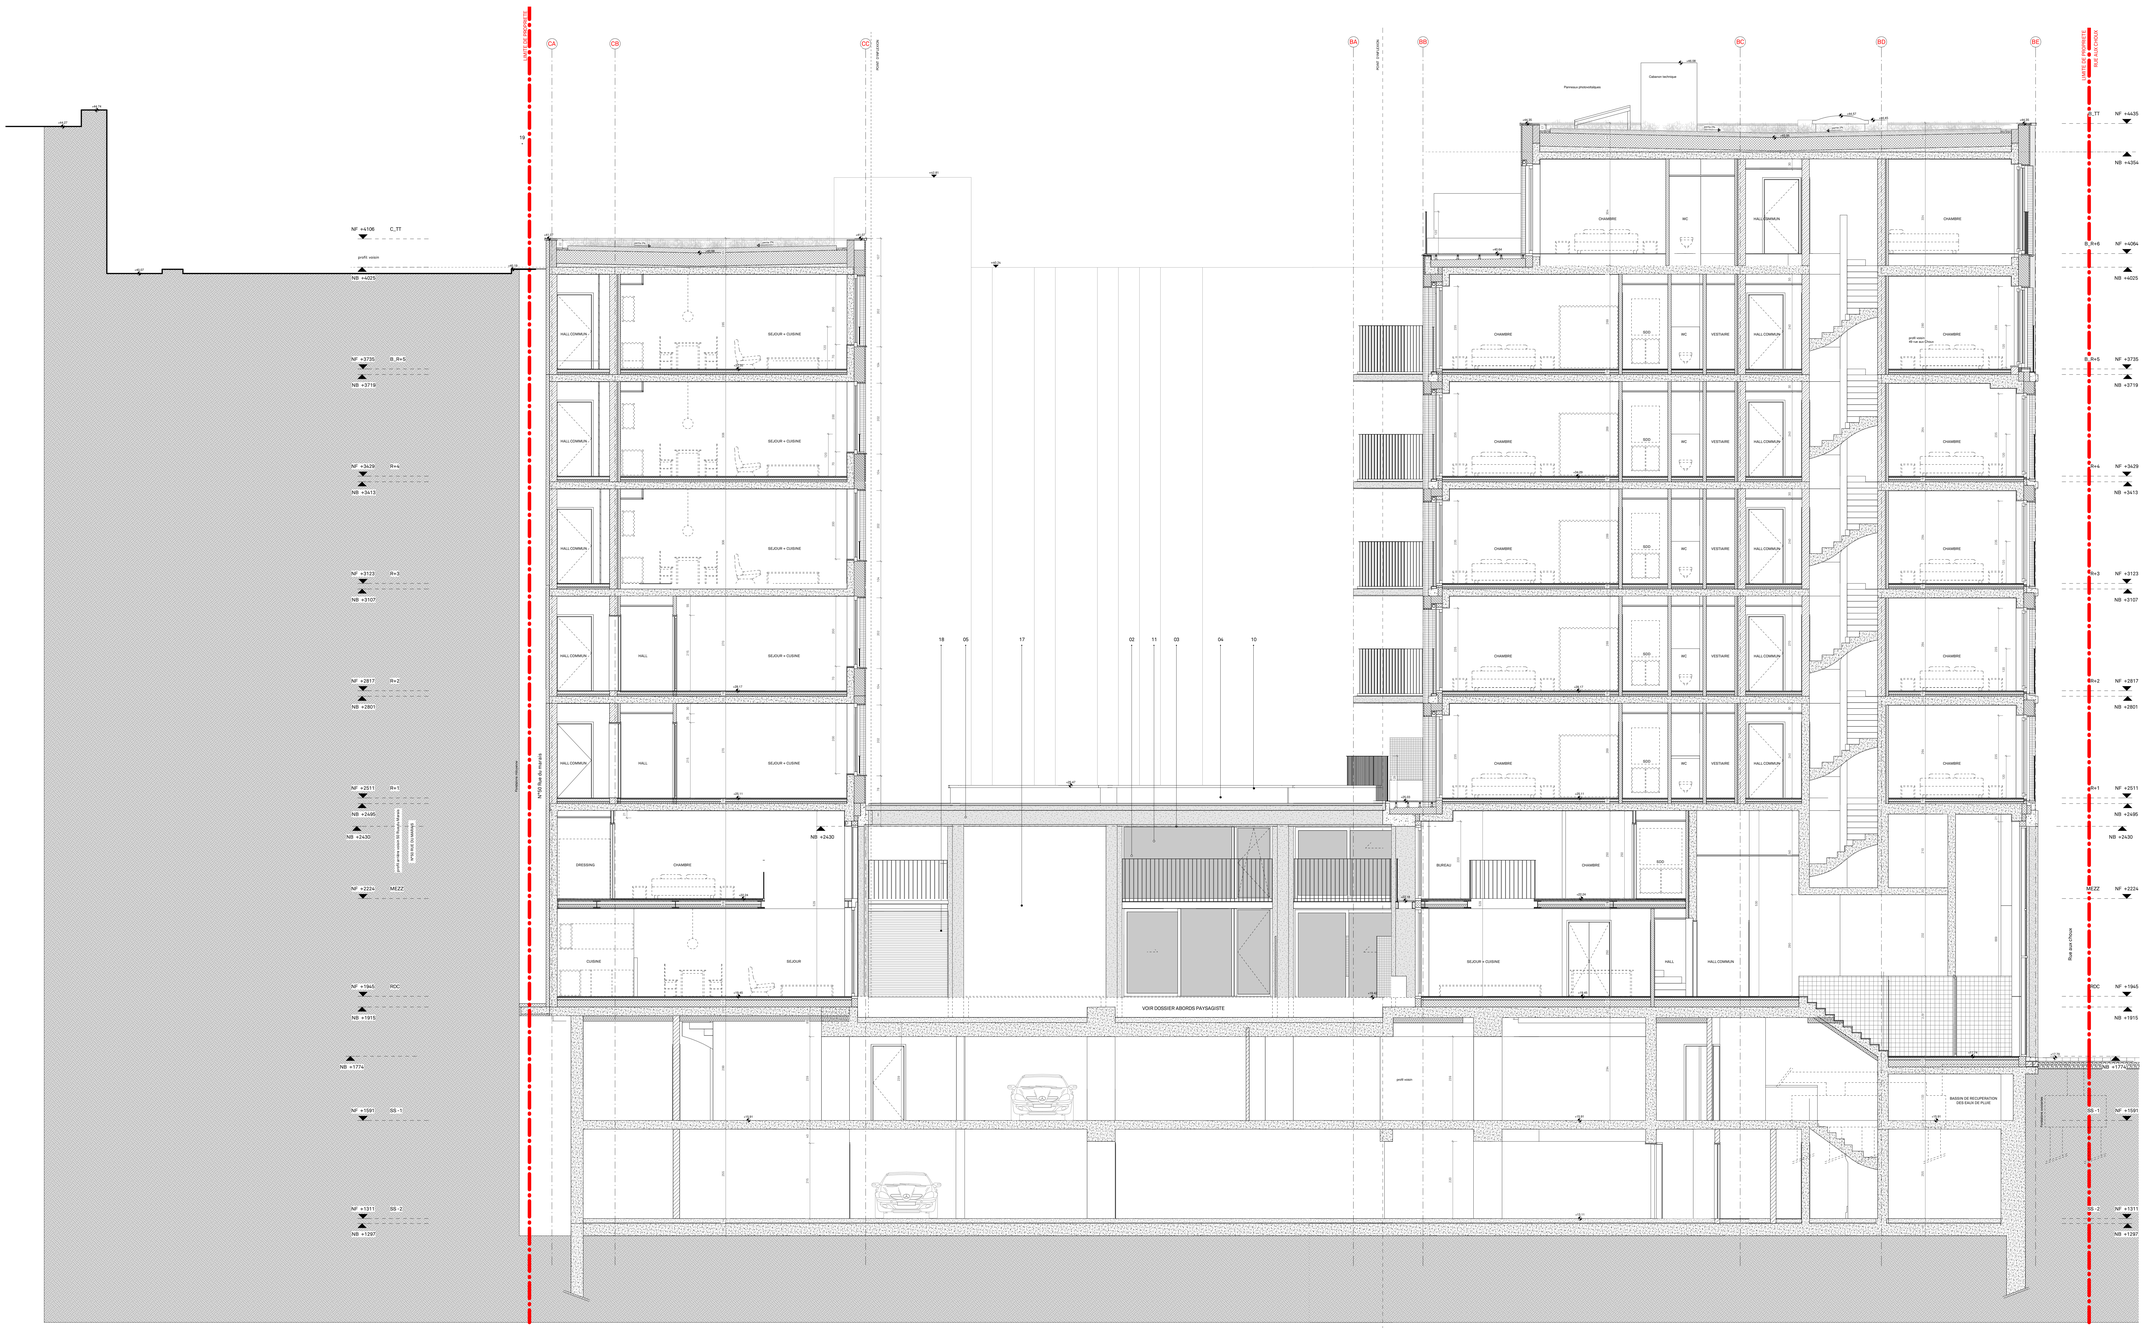
LIMITE DE PROPRIETE
CA
CB
CC
mur mitoyen
19
NF +4106
C_TT
profil sopin
NB +4004
NF +3735
B_R+5
NB +3719
NF +3439
R+4
NB +3413
NF +3123
R+3
NB +3107
NF +2817
R+2
NB +2801
NF +2511
R+1
NB +2495
NB +2430
NF +2224
MEZZ
NF +1965
RDC
NB +1915
NB +1774
NF +1591
SS-1
NF +1311
SS-2
NB +1297
Immeuble mitoyen
rue du Marais 52-58
profil sopin
18
05
17
02
11
03
04
10
DRESSING
CHAMBRE
SEJOUR
CUISINE
HALL COMMUN
HALL
SEJOUR + CUISINE
BUREAU
VOIR DOSSIER ABORDS PAYSAGISTE
BASSIN DE RECUPERATION DES EAUX DE PLUIE
Rue aux Choux
BA
BB
BC
BD
BE
Pont roulant public
Panneaux photovoltaïques
Caisson technique
+39.18
+39.57
+39.27
+39.07
+38.97
-0.03
-0.13
