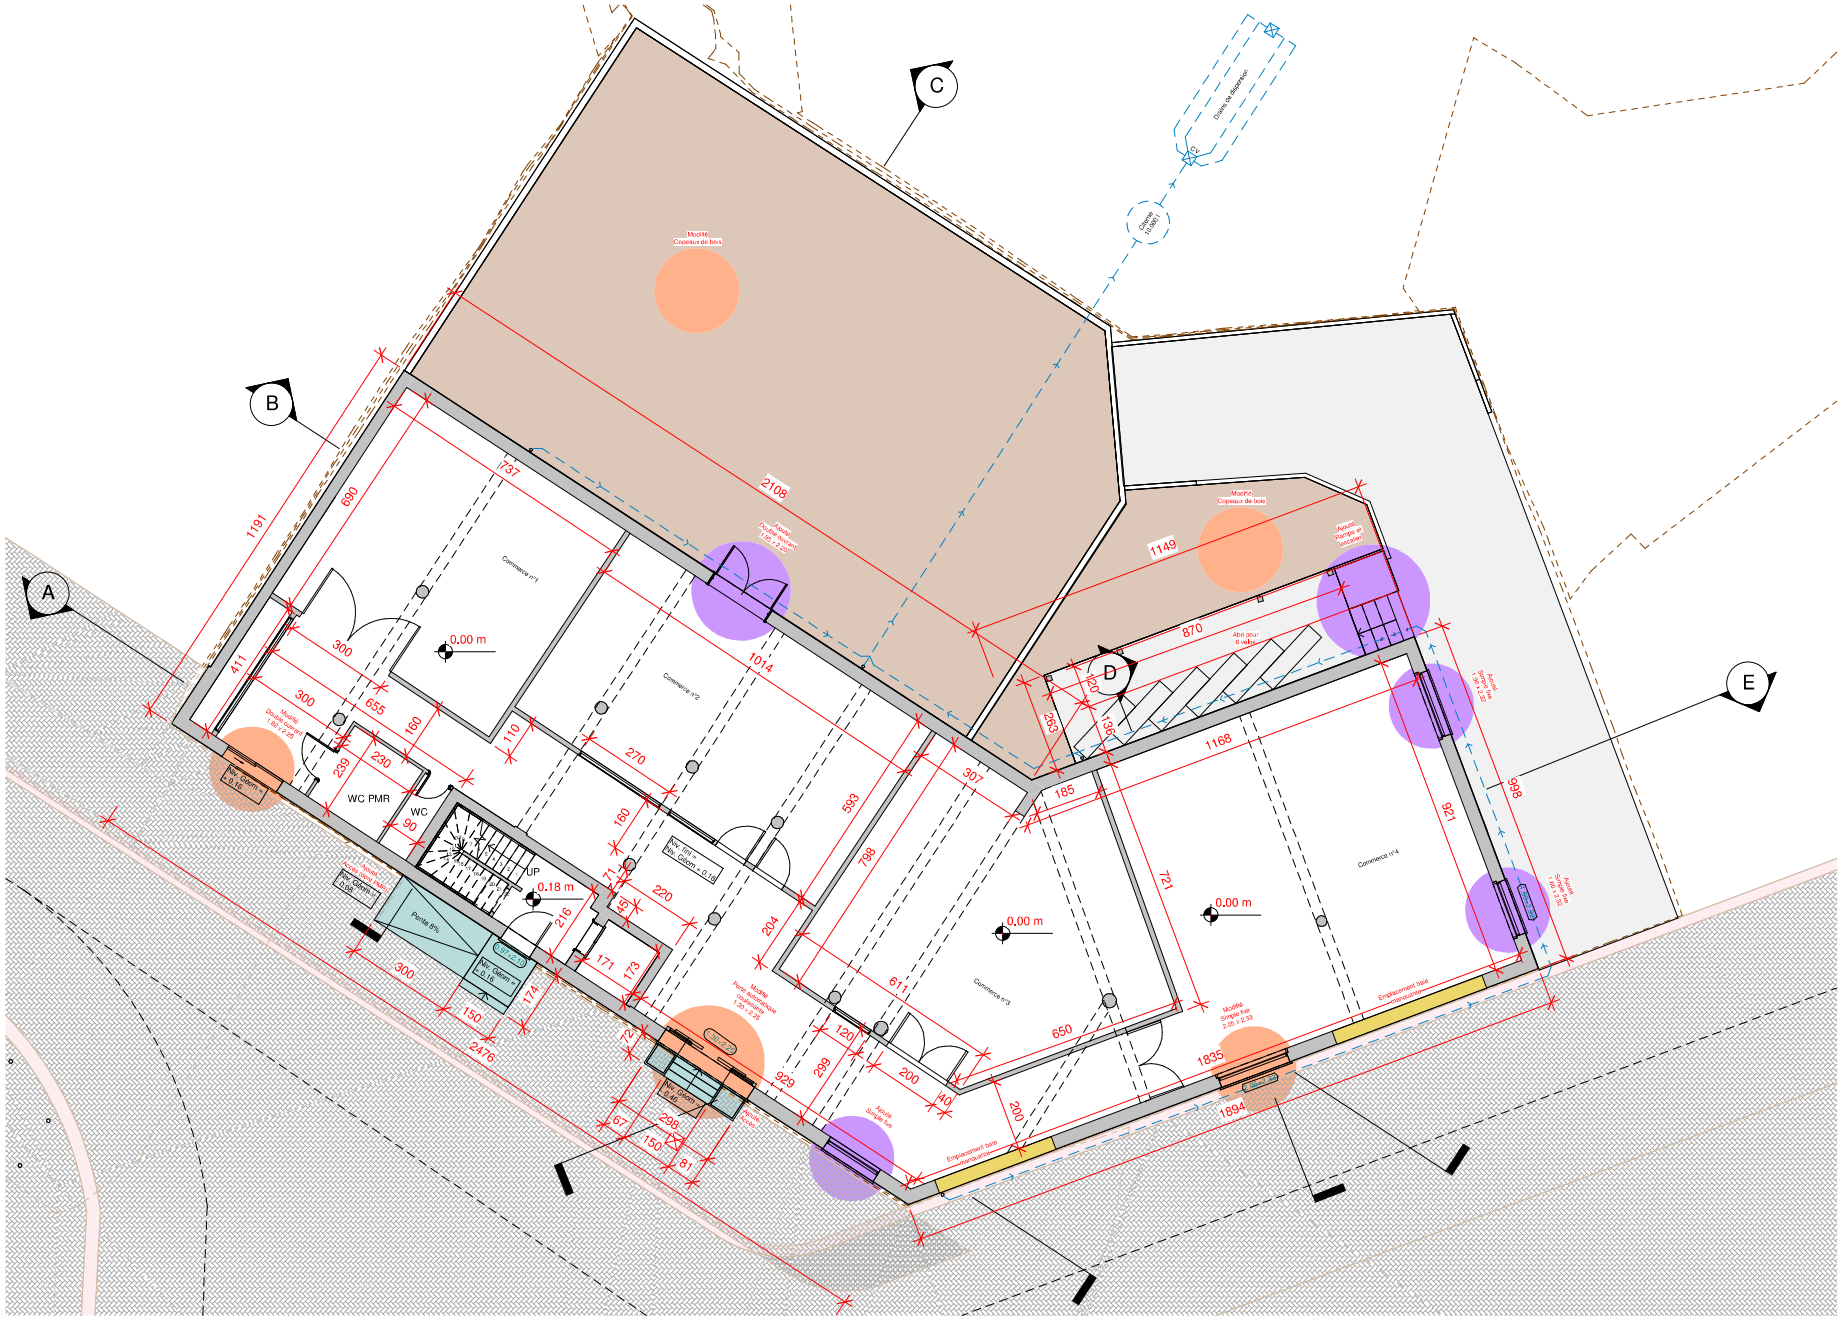

architecte
DonatienRyelandt
www.architecte-ryelandt.be

Architecte :
Donatien RYELANDT
1, Rue Vital Casse - 1490 Court-Saint-Etienne
Tel: 0497/77.12.04
Email: donatien@architecte-ryelandt.be

Maître d'ouvrage :
SA De Spiegeleer - représenté par Patrick De Spiegeleer
Passage de l'Atelier, B12, Boite 31 - 5100 Jambes
Tel:
Email: patrickdespi@gmail.com

As Built - Mise en conformité

Place du Wagonnet - 6180 Courcelles
Cadastre 1D - 1468 - N4

Plan du RDC

Régularisation de la construction d'un immeuble de 6 appart. et RDC commercial

ECHELLE	INDICE	DATE PLAN
1 : 100		

07